



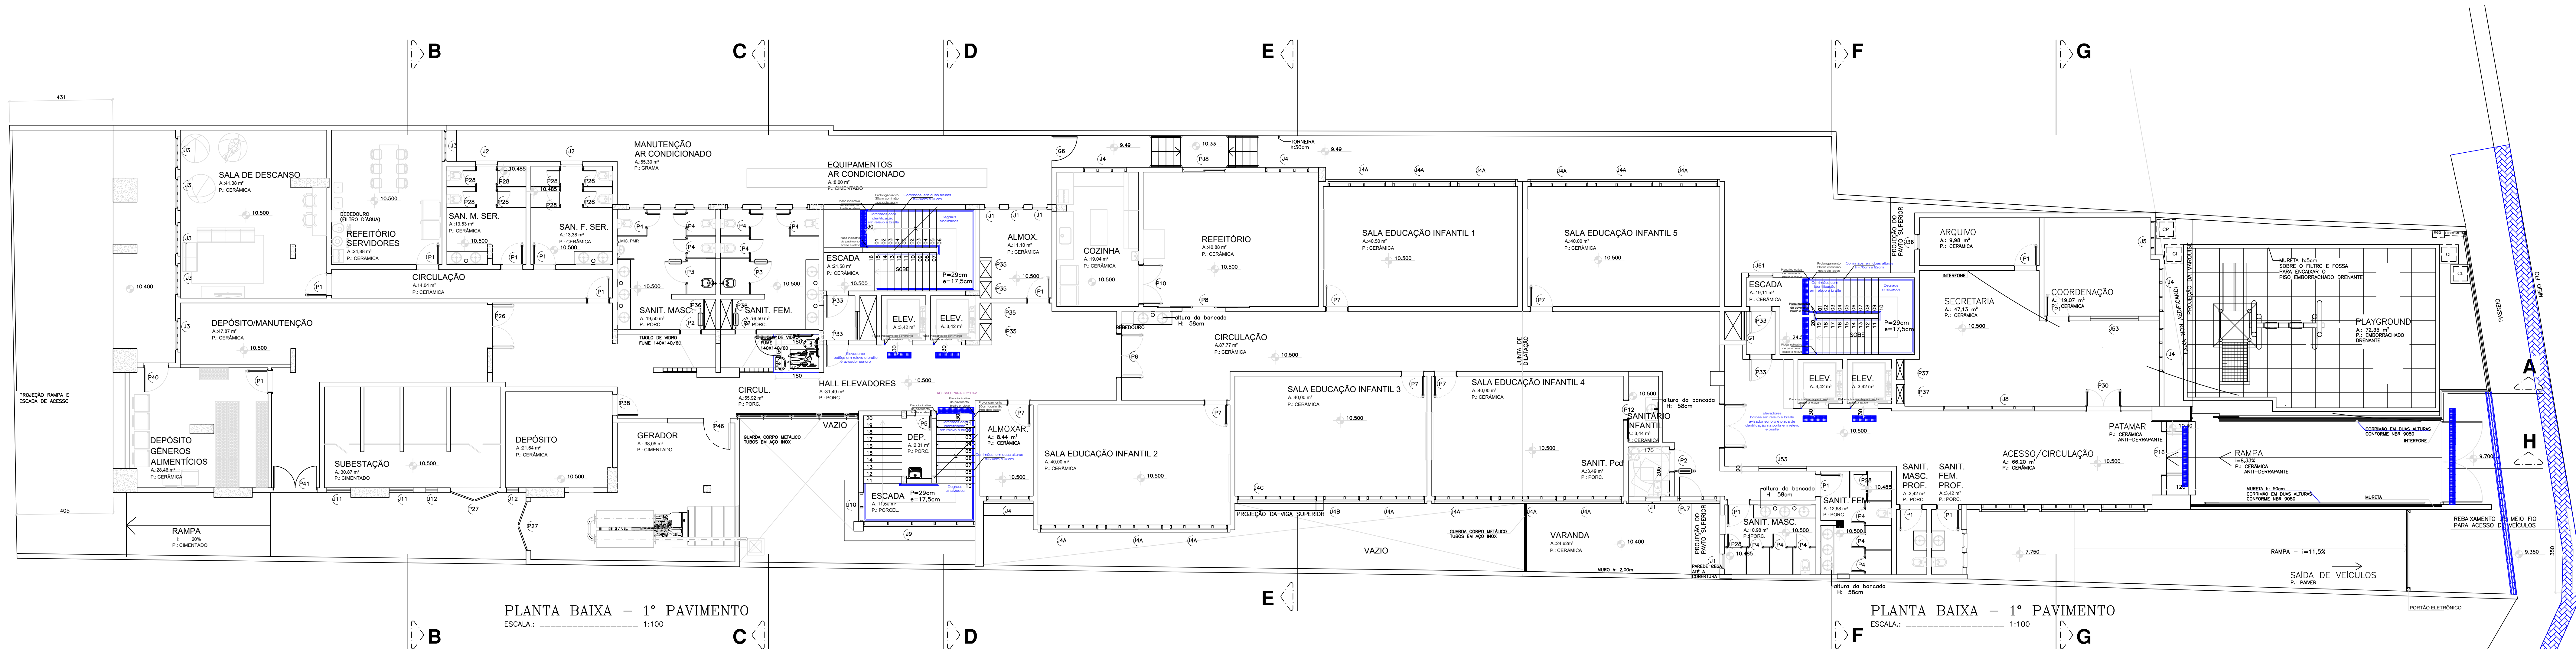

PLANTA BAIXA – 1º PAVIMENTO
ESCALA: 1:100

PLANTA BAIXA – 1º PAVIMENTO
ESCALA: 1:100

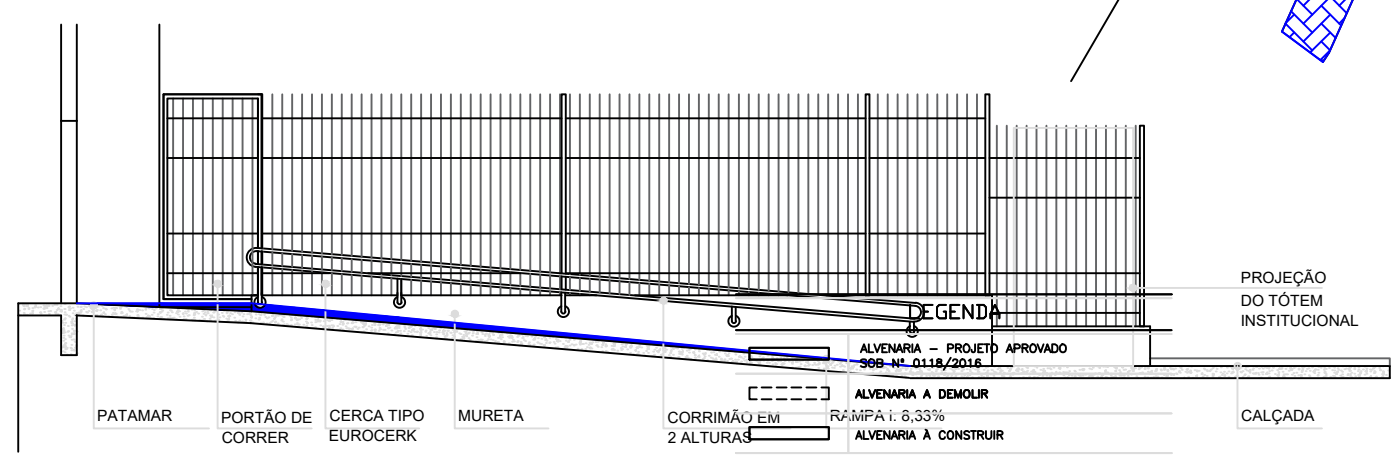

CORTE H
ESCALA: 1:50

NOTAS:
- Verificar a altura do telhado no local de obra.
- As cotas indicadas estão em metros.

REVISÕES			
#	DATA	DESCRIÇÃO	ASSINATURA
06	23/06/2017	AMPLIAÇÃO (160,13m²) E MODIFICAÇÃO DO PROJETO APROVADO SOB Nº 0118/2016	MAIAURA
07	21/07/2017	ATENDENDO PROT. 12748/2017 DO PROJETO APROVADO SOB Nº 0118/2016	MAIAURA
08	18/08/2017	ATENDENDO PROT. 12748/2017 DO PROJETO APROVADO SOB Nº 0118/2016	MAIAURA
09	16/11/2017	PORTAS DAS ESCADAS COM 90CM	MAIAURA
AS BUILT			

Sesc

SERVIÇO SOCIAL DO COMÉRCIO
DEPARTAMENTO REGIONAL
SANTA CATARINA

Rua Felipe Schmidt, 785 – Centro – Florianópolis
CEP: 88.010.002 – Fone/Fax: (48) 3291-4800
sesc-sc@sesc-sc.com.br

Projeto

ARQUITETÔNICO

Local	CENTRO DE ATIVIDADES DE CONCÓRDIA		
End:	Rua Romana Anselmo Fontana c/ Tva Lamonato, p/ lote D4 e 33 – Centro – Concórdia – SC		
Obras	ADEQUAÇÃO DE ACESSIBILIDADE UNIDADE CONCÓRDIA		
Código do imóvel	797B	Edificação	EDIFICAÇÃO NÃO RESIDENCIAL
Uso	USO MISTO (ART. 62 – ITENS I, II, III, IV E V)		
Conteúdo	PLANTA BAIXA – 1º PAVIMENTO		

Proprietário	Serviço Social do Comércio – SESC	Assinatura	
Responsável Técnico	DIRETOR REGIONAL	Assinatura	
Arquiteto		Assinatura	
Projeto		Assinatura	

Eng. Civil	DANIEL FAGANELLO	Assinatura	
CREA-SC	060.959-2	Assinatura	
Co-Autor do Projeto		Assinatura	
Área	8.315,98m²	Área Total	8.405,56m²
Desenho	DANIEL	Escala	1:100
Indicador		Indicador	
Data	outubro/2024	Data	