
# LEGENDA

- TOMADA ELÉTRICA BAIXA A 30cm DO PISO
- TOMADA ELÉTRICA MÉDIA A 1,20cm DO PISO
- TOMADA ELÉTRICA ALTA A 2,00cm DO PISO
- TOMADA LÓGICA RJ45 CAT6 BAIXA A 30cm DO PISO
- TOMADA LÓGICA RJ45 CAT6 MÉDIA A 1,20cm DO PISO
- TOMADA LÓGICA RJ45 CAT6 ALTA A 2,00cm DO PISO
- 02 TOMADAS ELÉTRICAS BAIXA 10A A 30cm DO PISO
- 02 TOMADAS ELÉTRICAS BAIXA 20A A 30cm DO PISO
- 02 TOMADAS ELÉTRICAS MÉDIA A 1,20cm DO PISO
- 02 TOMADAS ELÉTRICA ALTA A 2,00cm DO PISO
- 02 TOMADAS LÓGICA RJ45 CAT6 BAIXA A 30cm DO PISO
- 02 TOMADAS LÓGICA RJ45 CAT6 MÉDIA A 1,20cm DO PISO
- 02 TOMADAS LÓGICA RJ45 CAT6 ALTA A 2,00cm DO PISO
- TOMADA LÓGICA RJ45 CAT6 NO TETO
- TOMADA ELÉTRICA NO TETO

MANTER TODA A ILUMINAÇÃO EXISTENTE, REALIZANDO A MANUTENÇÃO NECESSÁRIA PARA O PERFEITO FUNDIONAMENTO.

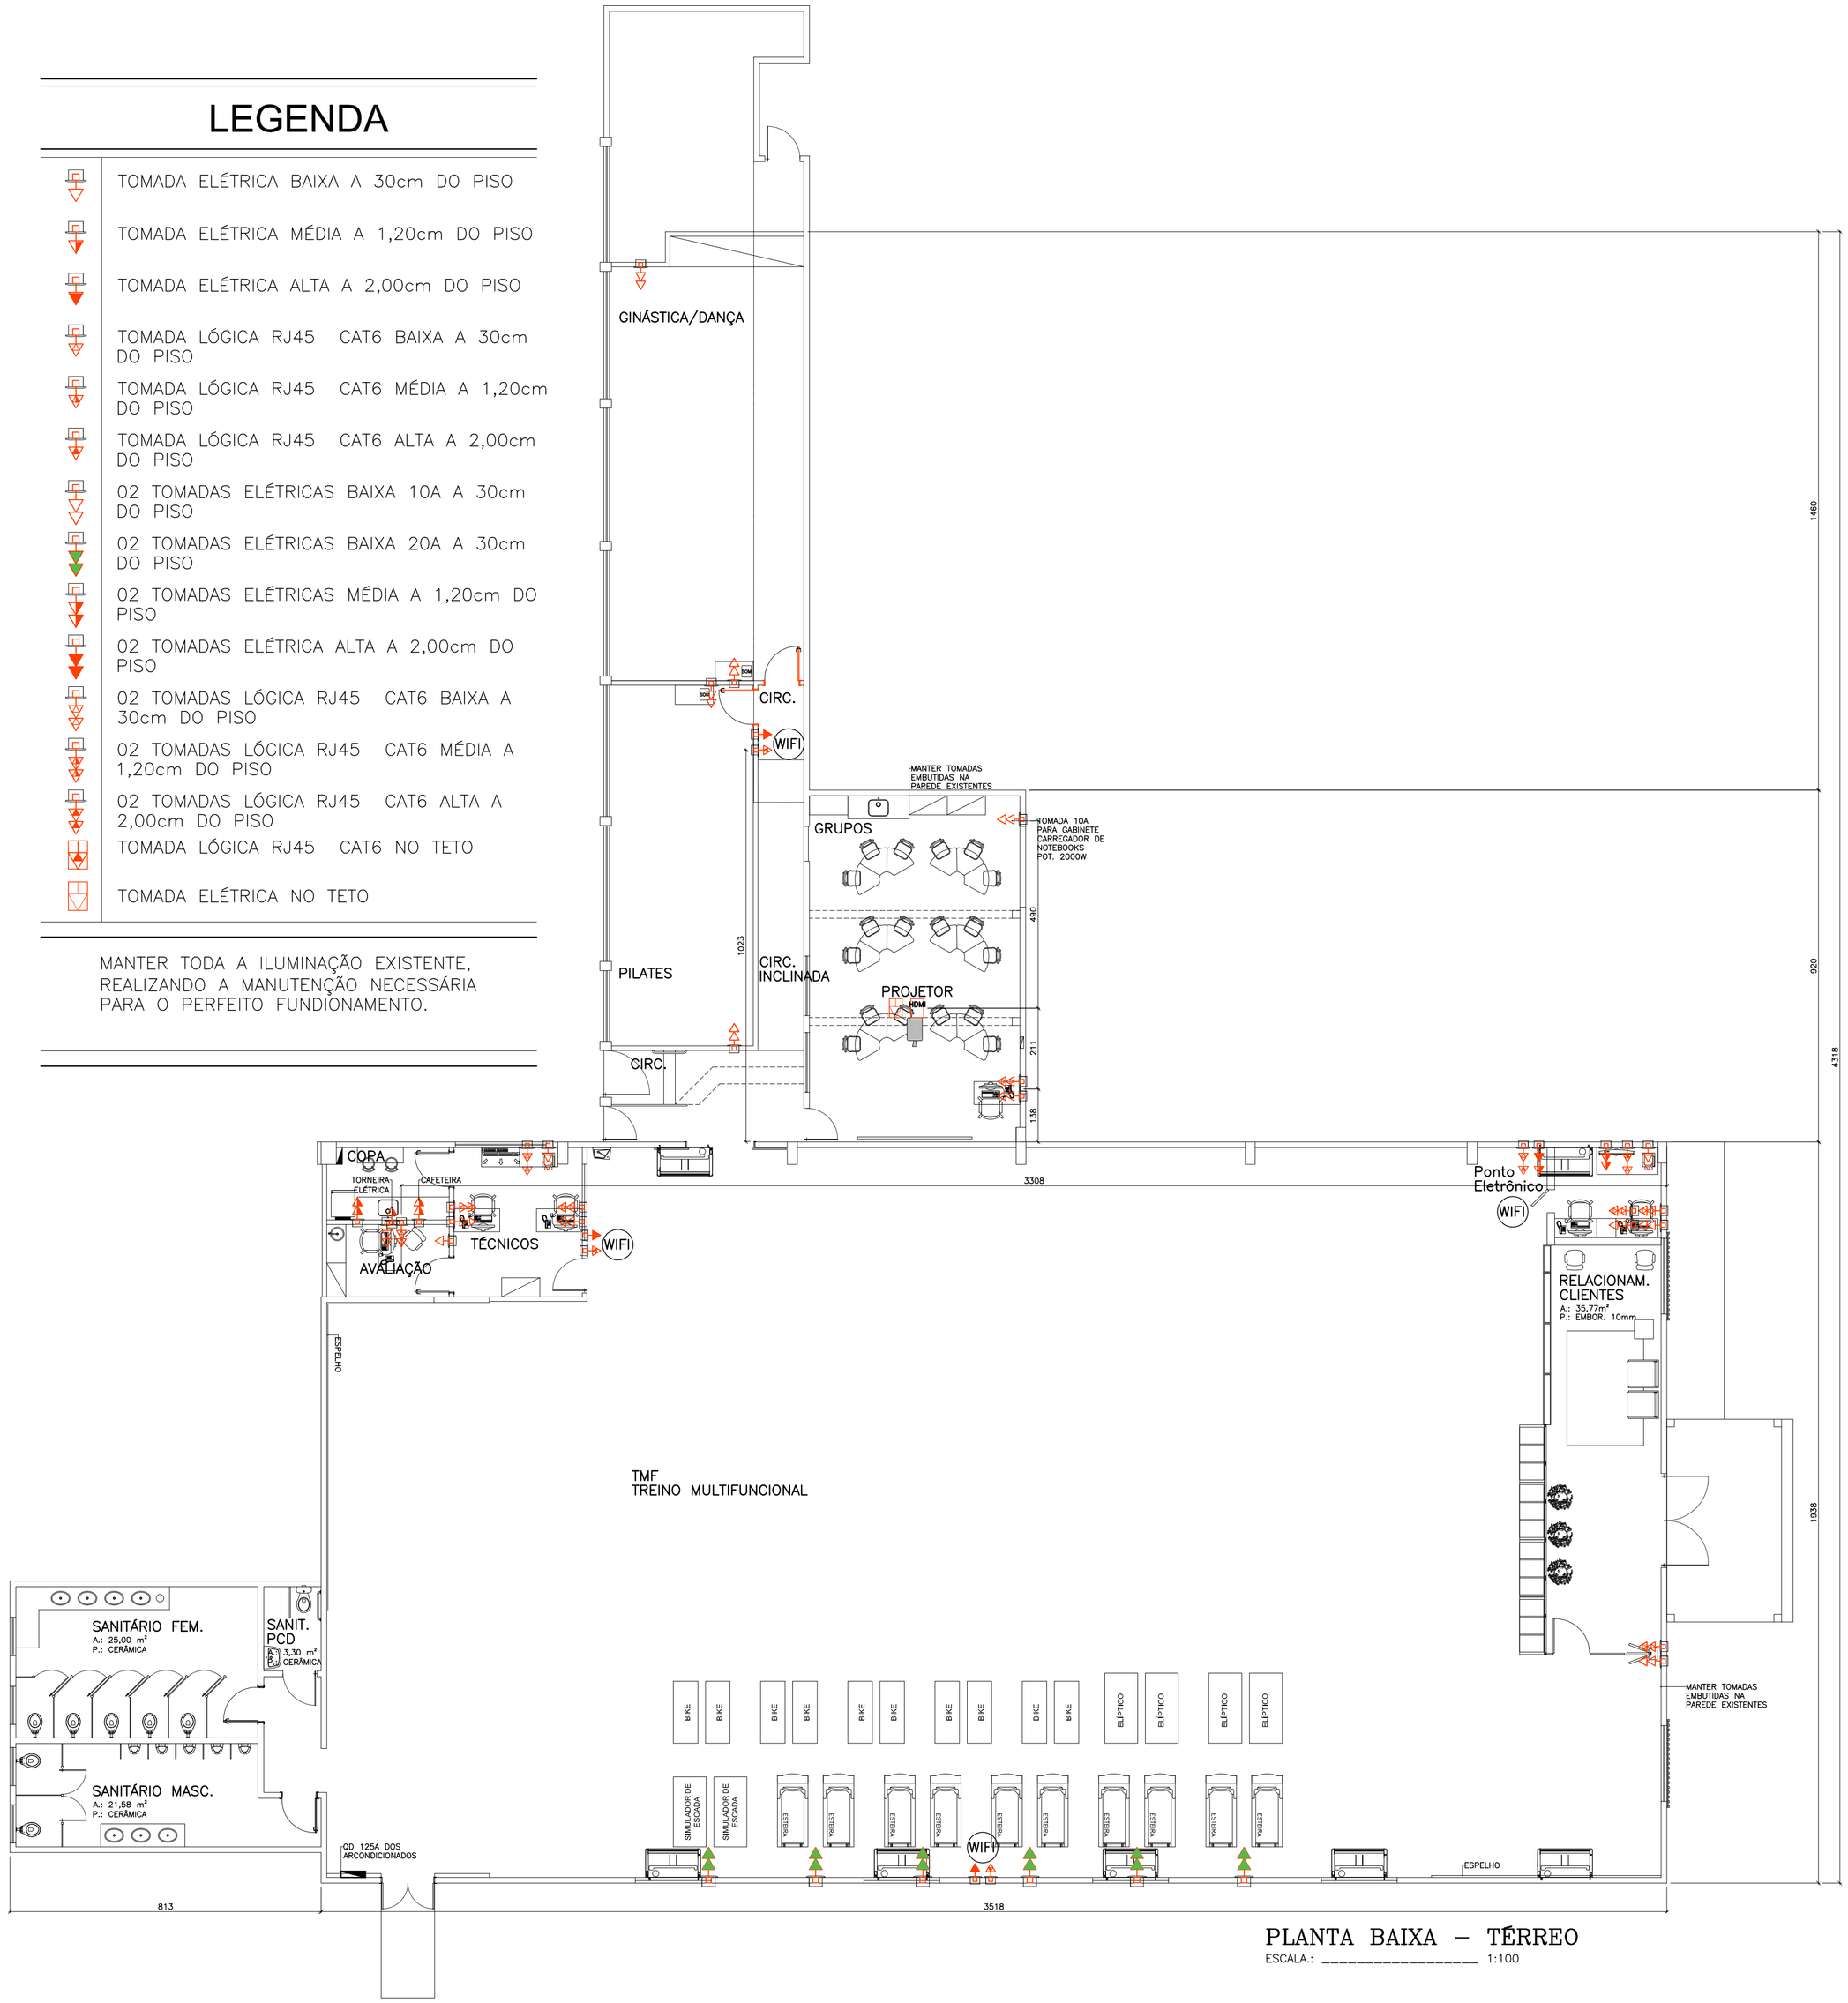


PLANTA BAIXA – TÉRREO

ESCALA.: _____ 1:100

CARIMBO

REVISÕES

| Nº | DATA | DESCRIÇÃO | ASSINATURA |
|---|---|---|---|
| | | | |
| | | | |
| | | | |
| | | | |
| | | "AS BUILT" | |


SERVIÇO SOCIAL DO COMÉRCIO
DEPARTAMENTO REGIONAL
SANTA CATARINA
Rua Felipe Schmidt, 785 – Centro – Florianópolis
CEP 88.010.002 – Fone/Fax: (48) 3251-4800
sesc-sc@sesc-sc.com.br


Projeto

# ARQUITETÔNICO

Local: CENTRO DE ATIVIDADES SESC GASPAR

End.: Rua Pedro Nicolau Esensse – Gaspar / SC

Obra: REFORMA PARA IMPLANTAÇÃO DO SESC

Conteúdo: PLANTA DE PISO

Proprietário: SERVIÇO SOCIAL DO COMÉRCIO

Resp. técnico

Carimbo e Assinatura

Carimbo e Assinatura

Autor do Projeto

ARQ. MAIAURA MEURER REICHERT
CAU A5037-7

Assinatura

Co-Autor do Projeto

Prancha nº: 05

Total: 08

| Arquivo | Desenho | Escala | Data |
|---|---|---|---|
| GASPAR_R02.DWG | MAIAURA | Indicada | SET/2024 |

DATA DE PLOTAGEM: 24/setembro/2024 ********** PENA DE PLOTAGEM: Pena Padrão SESC-SC.ctb
ARQUIVO: \\10.10.1.57\gln\GIN01_PROJETOS\76_UO_Gaspar\Academia\Gaspar_R02.dwg

TAMANHO DA PRANCHA:(800mm x 594mm)