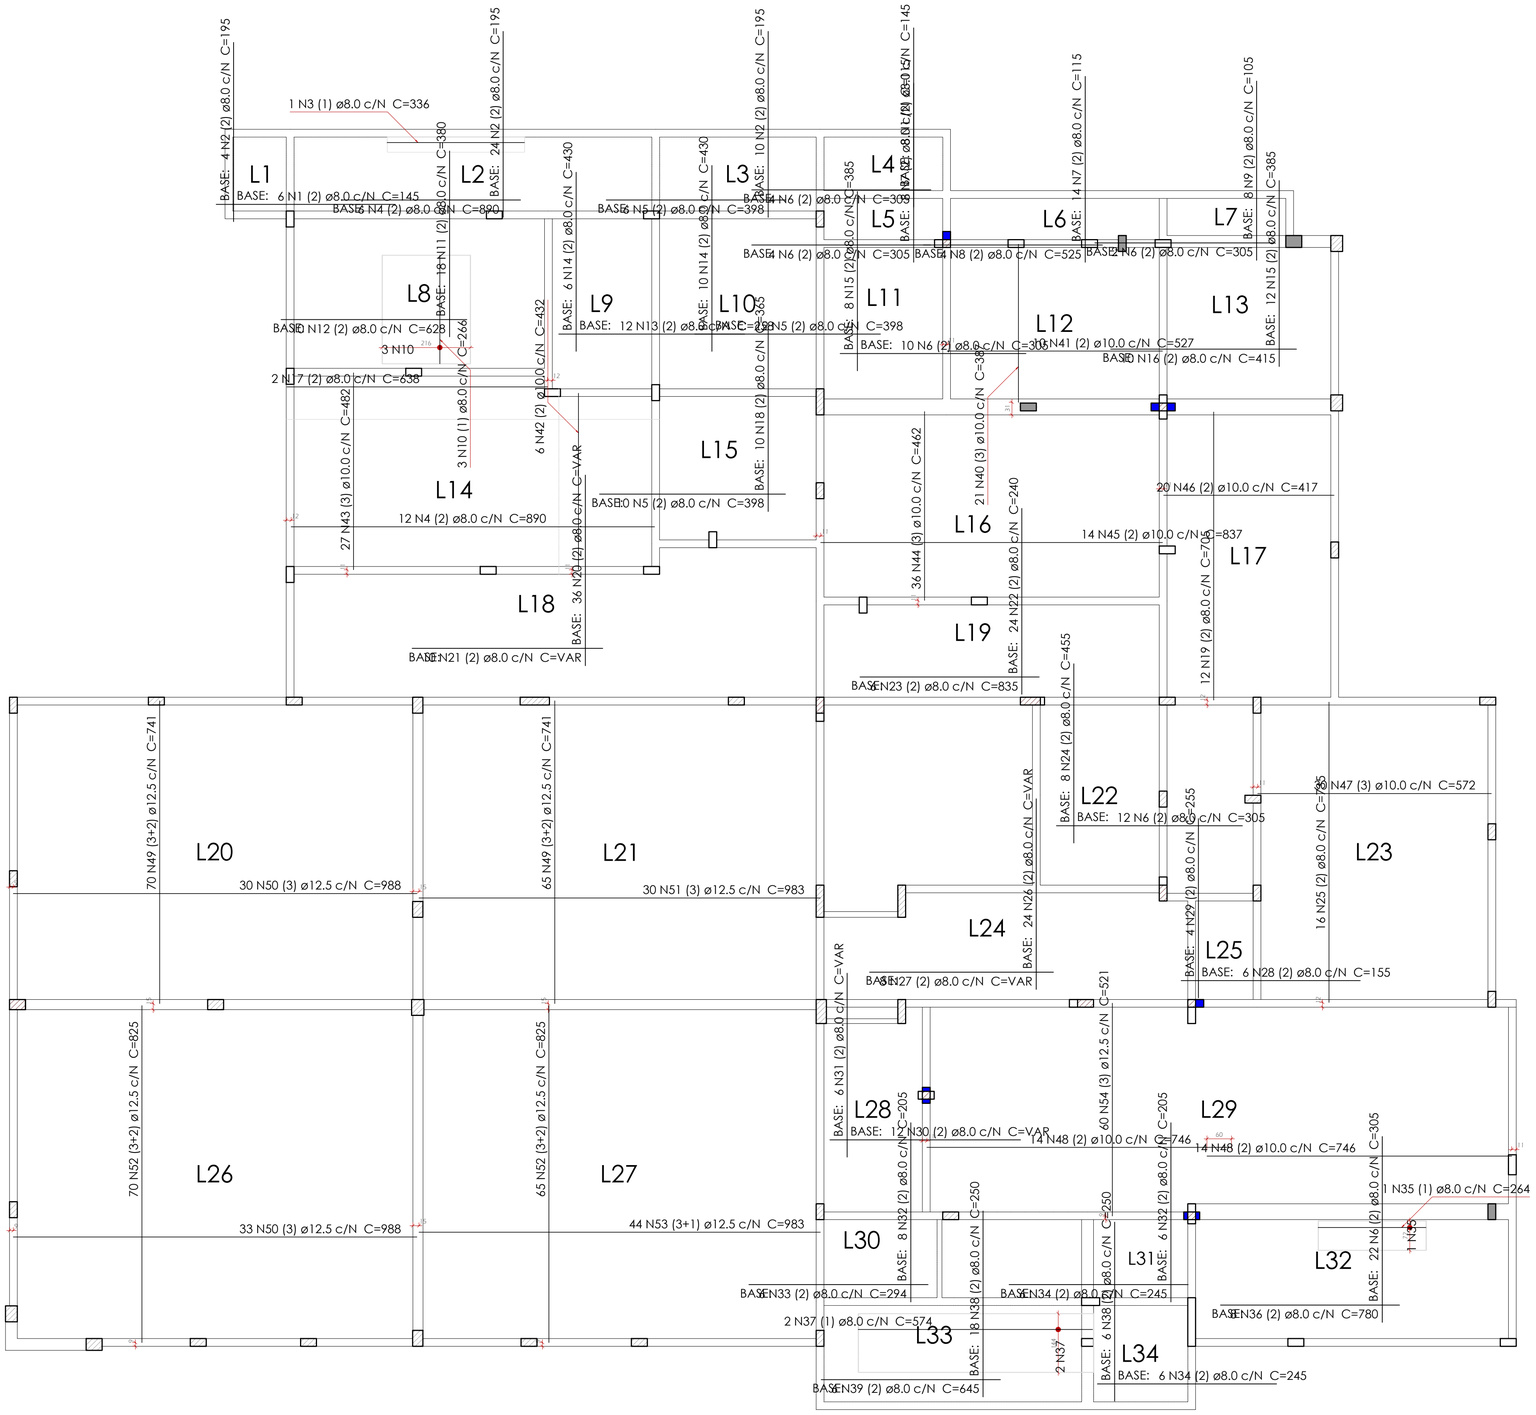


Armação positiva das lajes do pavimento 1° PAVIMENTO
escala 1:75

Relação do aço

Positivos

AÇO	N	DIAM (mm)	QUANT	C.UNIT (cm)	C.TOTAL (cm)
CA50	1	8.0	14	145	2030
	2	8.0	38	195	7410
	3	8.0	1	336	336
	4	8.0	18	890	16020
	5	8.0	28	398	11144
	6	8.0	54	305	16470
	7	8.0	22	115	2530
	8	8.0	4	525	2100
	9	8.0	8	105	840
	10	8.0	3	266	798
	11	8.0	18	380	6840
	12	8.0	10	628	6280
	13	8.0	12	258	3096
	14	8.0	16	430	6880
	15	8.0	20	385	7700
	16	8.0	10	415	4150
	17	8.0	2	638	1276
	18	8.0	10	365	3650
	19	8.0	12	705	8460
	20	8.0	36	VAR	VAR
	21	8.0	10	VAR	VAR
	22	8.0	24	240	5760
	23	8.0	6	835	5010
	24	8.0	8	455	3640
	25	8.0	16	735	11760
	26	8.0	24	VAR	VAR
	27	8.0	8	VAR	VAR
	28	8.0	6	155	930
	29	8.0	4	255	1020
	30	8.0	12	VAR	VAR
	31	8.0	6	VAR	VAR
	32	8.0	14	205	2870
	33	8.0	6	294	1764
	34	8.0	12	245	2940
	35	8.0	1	264	264
	36	8.0	8	780	6240
	37	8.0	2	574	1148
	38	8.0	24	250	6000
	39	8.0	6	645	3870
	40	10.0	21	387	8127
	41	10.0	10	527	5270
	42	10.0	6	432	2592
	43	10.0	27	482	13014
	44	10.0	36	462	16632
	45	10.0	14	837	11718
	46	10.0	20	417	8340
	47	10.0	30	572	17160
	48	10.0	28	746	20888
	49	12.5	135	741	100035
	50	12.5	63	988	62244
	51	12.5	30	983	29490
	52	12.5	135	825	111375
	53	12.5	44	983	43252
	54	12.5	60	521	31260

Resumo do aço

AÇO	DIAM (mm)	C.TOTAL (m)	PESO + 10 % (kg)
CA50	8.0	2053.7	891.4
	10.0	1037.5	703.6
	12.5	3776.6	4001.9

PESO TOTAL (kg)	
CA50	5596.9

Volume de concreto (C-30) = 103.35 m³
Área de forma = 817.74 m²

REVISÕES

Nº	DATA	DESCRIÇÃO	ASSINATURA
		"AS BUILT"	

SERVIÇO SOCIAL DO COMÉRCIO
DEPARTAMENTO REGIONAL
SANTA CATARINA
Rua Felipe Schmidt, 785 – Centro – Florianópolis
CEP 88.010.002 – Fone/Fax: (48) 3251-4800
sesc-sc@sesc-sc.com.br

Projeto
ESTRUTURAL

Local: SESC TUBARÃO
End.: Rua Antônio Hülse, 411 – Dehon – Tubarão/SC

Obra: CONSTRUÇÃO NOVO BLOCO

Conteudo: ARMAÇÃO POSITIVA 1 PAV

Proprietário: SERVIÇO SOCIAL DO COMÉRCIO
Resp. técnico
Carimbo e Assinatura
Carimbo e Assinatura

Autor do Projeto
ENG. Julliano R. Thiesen
CREA 43.981-3
Assinatura
Co-Autor do Projeto

Prancha nº 30
47 Total

Arquivo: 1 PAVIMENTO.DWG
Desenho: JULLIANO
Escala: Indicada
Data: JANEIRO/2022

DATA DE PLOTAGEM: 21/março/2019 ********** PENA DE PLOTAGEM: Acad JRT.ctb
ARQUIVO: \\192.168.2.100\Volume_1\SESC\SESC - Tubarão\2022\ESTRUTURAL\1° PAVIMENTO\1 PAVIMENTO.dwg
TAMANHO DA PRANCHA:(840mm x 594mm)