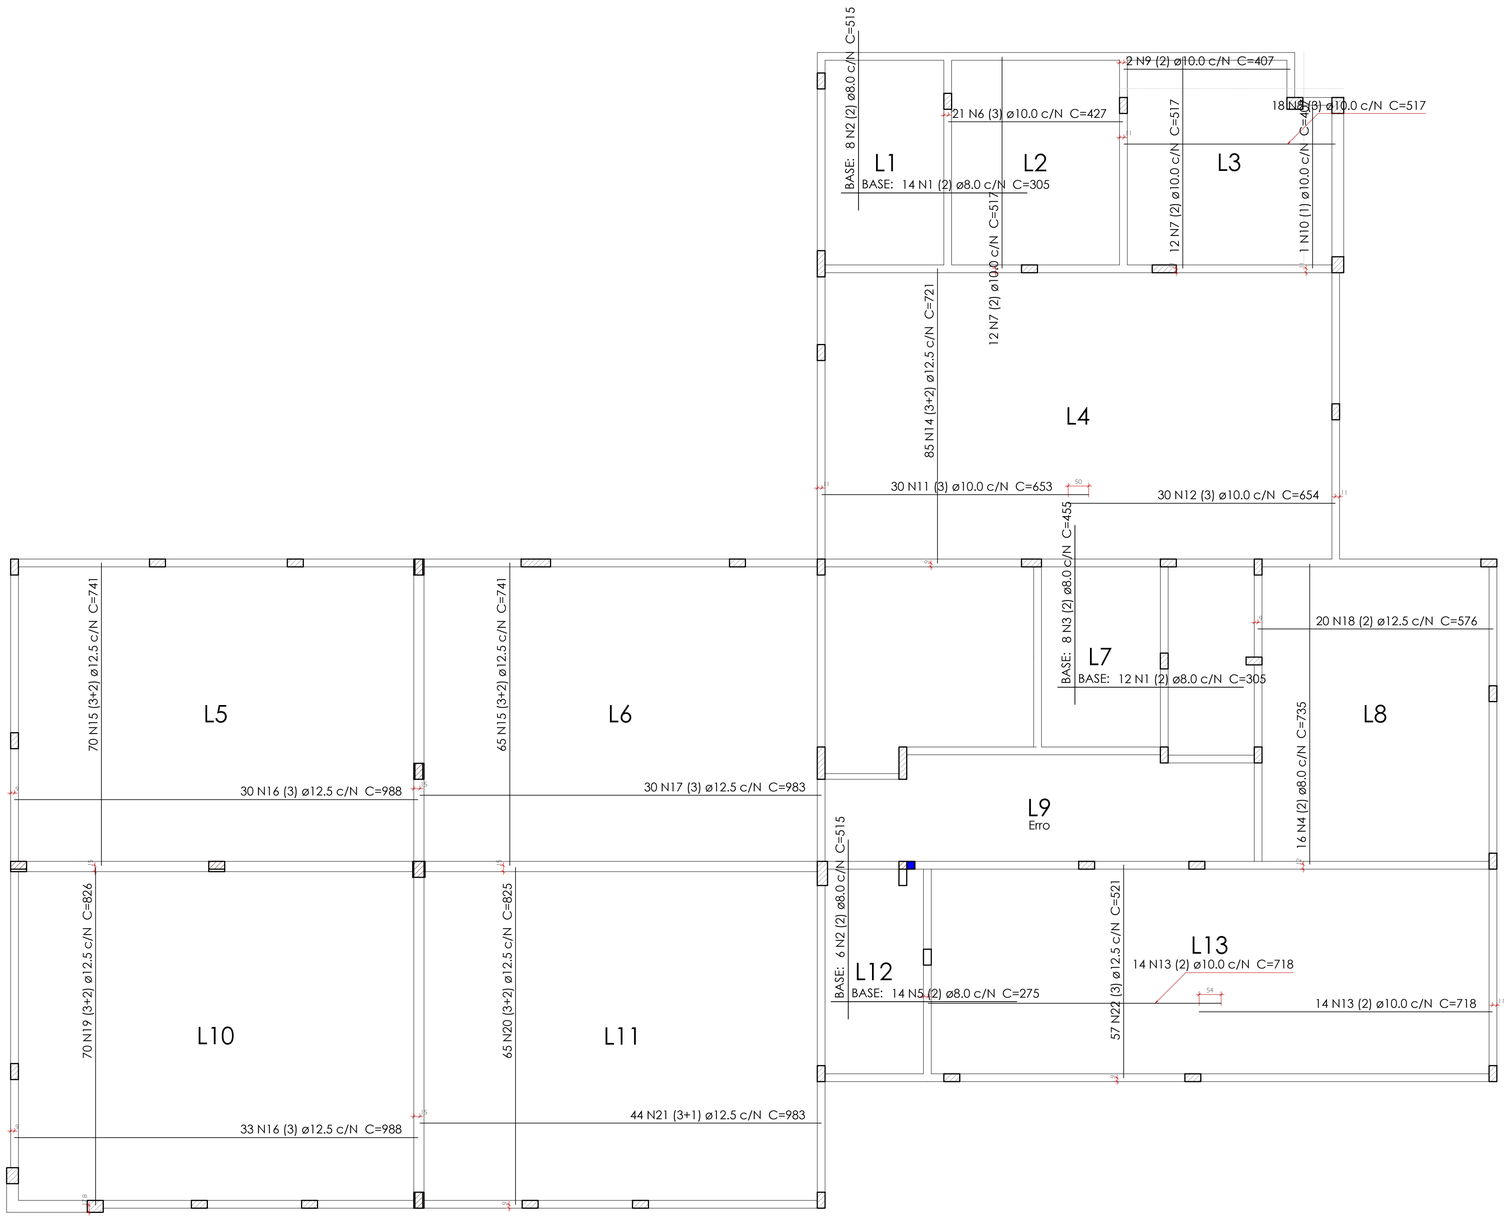


Armação positiva das lajes do pavimento 2° PAVIMENTO
escala 1:75

Relação do aço

Positivos

AÇO	N	DIAM (mm)	QUANT	C.UNIT (cm)	C.TOTAL (cm)
CA50	1	8.0	26	305	7930
	2	8.0	14	515	7210
	3	8.0	8	455	3640
	4	8.0	16	735	11760
	5	8.0	14	275	3850
	6	10.0	21	427	8967
	7	10.0	24	517	12408
	8	10.0	18	517	9306
	9	10.0	2	407	814
	10	10.0	1	407	407
	11	10.0	30	653	19590
	12	10.0	30	654	19620
	13	10.0	28	718	20104
	14	12.5	85	721	61285
	15	12.5	135	741	100035
	16	12.5	63	988	62244
	17	12.5	30	983	29490
	18	12.5	20	576	11520
	19	12.5	70	826	57820
	20	12.5	65	825	53625
	21	12.5	44	983	43252
	22	12.5	57	521	29697

Resumo do aço

AÇO	DIAM (mm)	C.TOTAL (m)	PESO + 10 % (kg)
CA50	8.0	343.9	149.3
	10.0	912.2	618.6
	12.5	4489.7	4757.6

PESO TOTAL (kg)	
CA50	5525.5

Volume de concreto (C-30) = 72.68 m³
Área de forma = 575.08 m²

REVISÕES			
Nº	DATA	DESCRIÇÃO	ASSINATURA
		"AS BUILT"	

SERVICO SOCIAL DO COMÉRCIO
DEPARTAMENTO REGIONAL
SANTA CATARINA
Rua Felipe Schmidt, 785 – Centro – Florianópolis
CEP 88.010.002 – Fone/Fax: (48) 3251-4800
sesc-sc@sesc-sc.com.br

Projeto
ESTRUTURAL

Local: SESC TUBARÃO
End.: Rua Antônio Hülse, 411 – Dehon – Tubarão/SC

Obra: CONSTRUÇÃO NOVO BLOCO

Conteúdo: ARMACAO POSITIVA 2 PAVIMENTO

Proprietário: SERVIÇO SOCIAL DO COMÉRCIO
Resp. técnico

Carimbo e Assinatura
Carimbo e Assinatura

Autor do Projeto
ENG. Julliano R. Thiesen
CREA 43.981-3
Assinatura

Prancha nº **37**

Co-Autor do Projeto

47 Total

Arquivo: 2 PAVIMENTO.DWG
Desenho: JULLIANO
Escala: Indicada
Data: JANEIRO/2022

DATA DE PLOTAGEM: 21/março/2019 ********** PENA DE PLOTAGEM: Acad JRT.ctb
ARQUIVO: I:\192.168.2.100\Volume_1\SESC\SESC - Tubarão\2022\ESTRUTURAL\2° PAVIMENTO\2 PAVIMENTO.dwg
TAMANHO DA PRANCHA:(840mm x 594mm)