


P35

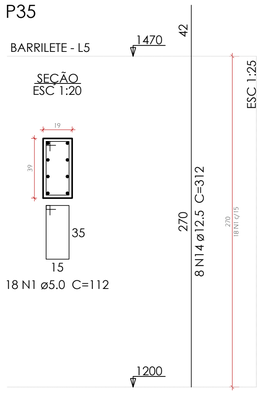


P36

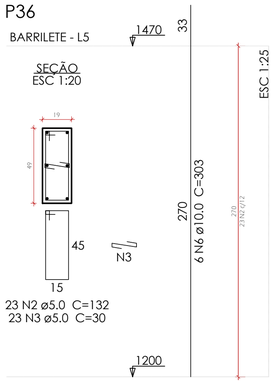


P37=P38=P41=P48=P53=
=P54=P55

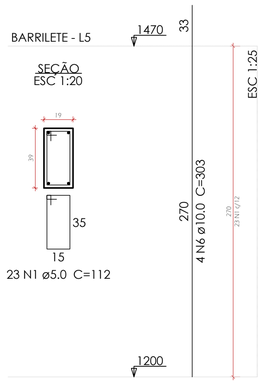


P40=P47

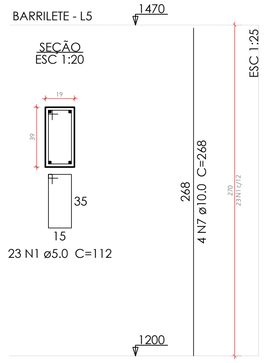


P45

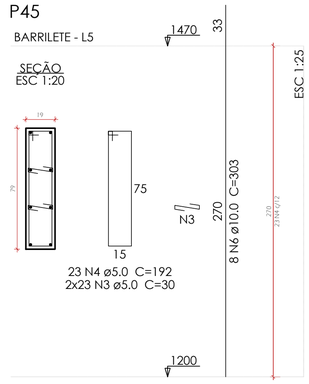


P46

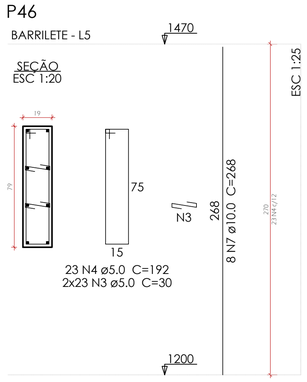

P52

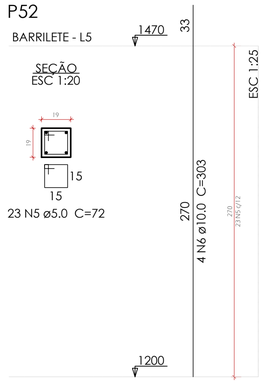

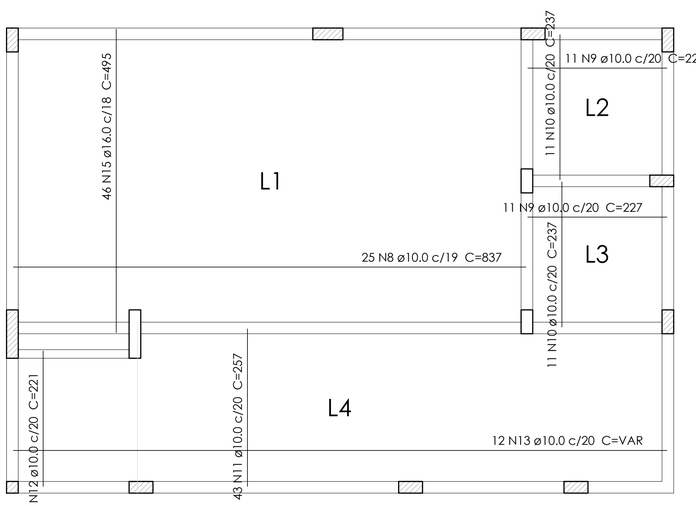

Armação positiva das lajes do pavimento BARRILETE
escala 1:50

Relação do aço

P35 P36 7xP37
2xP40 P45 P46
P52 Positivos

AÇO	N	DIAM (mm)	QUANT	C.UNIT (cm)	C.TOTAL (cm)
CA60	1	5.0	225	112	25200
	2	5.0	23	132	3036
	3	5.0	115	30	3450
	4	5.0	46	192	8832
	5	5.0	23	72	1656
CA50	6	10.0	46	303	13938
	7	10.0	16	268	4288
	8	10.0	25	837	20925
	9	10.0	22	227	4994
	10	10.0	22	237	5214
	11	10.0	43	257	11051
	12	10.0	10	221	2210
	13	10.0	12	VAR	VAR
	14	12.5	8	312	2496
	15	16.0	46	495	22770

Resumo do aço

AÇO	DIAM (mm)	C.TOTAL (m)	PESO + 10 % (kg)
CA50	10.0	754.3	511.5
	12.5	25	26.4
	16.0	227.7	395.3
CA60	5.0	421.8	71.5

PESO TOTAL (kg)	
CA50	933.3
CA60	71.5

Volume de concreto (C-30) = 13.86 m³
Área de forma = 119.56 m²

REVISÕES

Nº	DATA	DESCRIÇÃO	ASSINATURA
		"AS BUILT"	

SERVICO SOCIAL DO COMÉRCIO
DEPARTAMENTO REGIONAL
SANTA CATARINA
Rua Felipe Schmidt, 785 – Centro – Florianópolis
CEP 88.010.002 – Fone/Fax: (48) 3251-4800
sesc-sc@sesc-sc.com.br

Projeto
ESTRUTURAL

Local: SESC TUBARÃO
End.: Rua Antônio Hülse, 411 – Dehon – Tubarão/SC

Obra: CONSTRUÇÃO NOVO BLOCO

Conteudo: PILARES 1 – BARRILETE

Proprietário: SERVIÇO SOCIAL DO COMÉRCIO
Resp. técnico

Carimbo e Assinatura
Carimbo e Assinatura

Autor do Projeto
ENG. Julliano R. Thiesen
CREA 43.981-3
Assinatura

Co-Autor do Projeto

Prancha nº 45
47 Total

Arquivo: BARRILETE.DWG
Desenho: JULLIANO
Escala: Indicada
Data: JANEIRO/2022

DATA DE PLOTAGEM: 21/março/2019 ********** PENA DE PLOTAGEM: Acad.JRT.ctb
ARQUIVO: \\192.168.2.100\Volume_1\SESC\SESC - Tubarão\2022\ESTRUTURAL\BARRILETE\BARRILETE.dwg

TAMANHO DA PRANCHA:(840mm x 594mm)