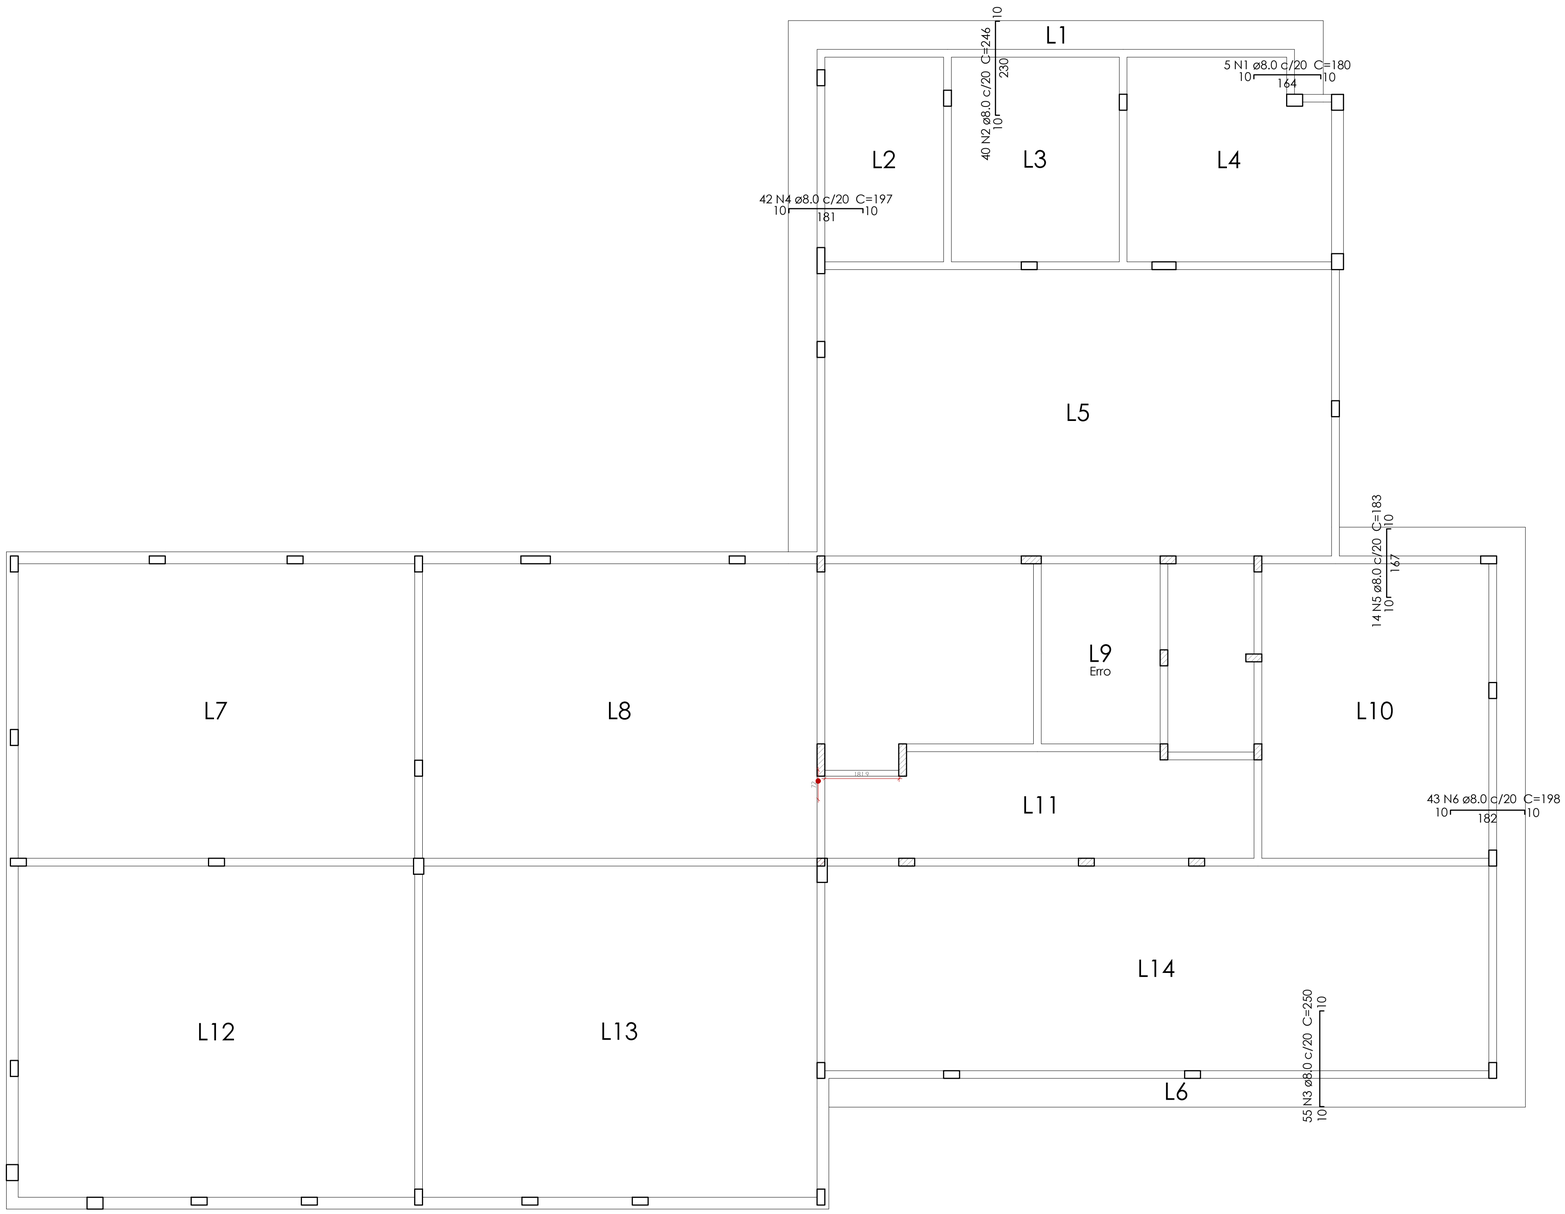


Armação negativa das lajes do pavimento COBERTURA
escala 1:75

Relação do aço

Negativos

AÇO	N	DIAM (mm)	QUANT	C.UNIT (cm)	C.TOTAL (cm)
CA50	1	8.0	5	180	900
	2	8.0	40	246	9840
	3	8.0	55	250	13750
	4	8.0	42	197	8274
	5	8.0	14	183	2562
	6	8.0	43	198	8514

Resumo do aço

AÇO	DIAM (mm)	C.TOTAL (m)	PESO + 10 % (kg)
CA50	8.0	438.4	190.3

PESO TOTAL (kg)	
CA50	190.3

REVISÕES

Nº	DATA	DESCRIÇÃO	ASSINATURA
		"AS BUILT"	

SERVICO SOCIAL DO COMÉRCIO
DEPARTAMENTO REGIONAL
SANTA CATARINA
Rua Felipe Schmidt, 785 – Centro – Florianópolis
CEP 88.010.002 – Fone/Fax: (48) 3251-4800
sesc-sc@sesc-sc.com.br

Projeto

ESTRUTURAL

Local: SESC TUBARÃO
End.: Rua Antônio Hülse, 411 – Dehon – Tubarão/SC

Obra: CONSTRUÇÃO NOVO BLOCO

Conteúdo: ARMACAO NEGATIVA COBERTURA

Proprietário: SERVIÇO SOCIAL DO COMÉRCIO

Resp. técnico

Carimbo e Assinatura

Carimbo e Assinatura

Autor do Projeto

ENG. Julliano R. Thiesen
CREA 43.981-3

Assinatura

Prancha nº 44

Co-Autor do Projeto

47 Total

Arquivo: COBERTURA.DWG
Desenho: JULLIANO
Escala: Indicada
Data: JANEIRO/2022

DATA DE PLOTAGEM: 21/março/2019 ********** PENA DE PLOTAGEM: Acad JRT.ctb
ARQUIVO: \\192.168.2.100\Volume_1\SESC\SESC - Tubarão\2022\ESTRUTURAL\COBERTURA\COBERTURA.dwg
TAMANHO DA PRANCHA:(840mm x 594mm)