
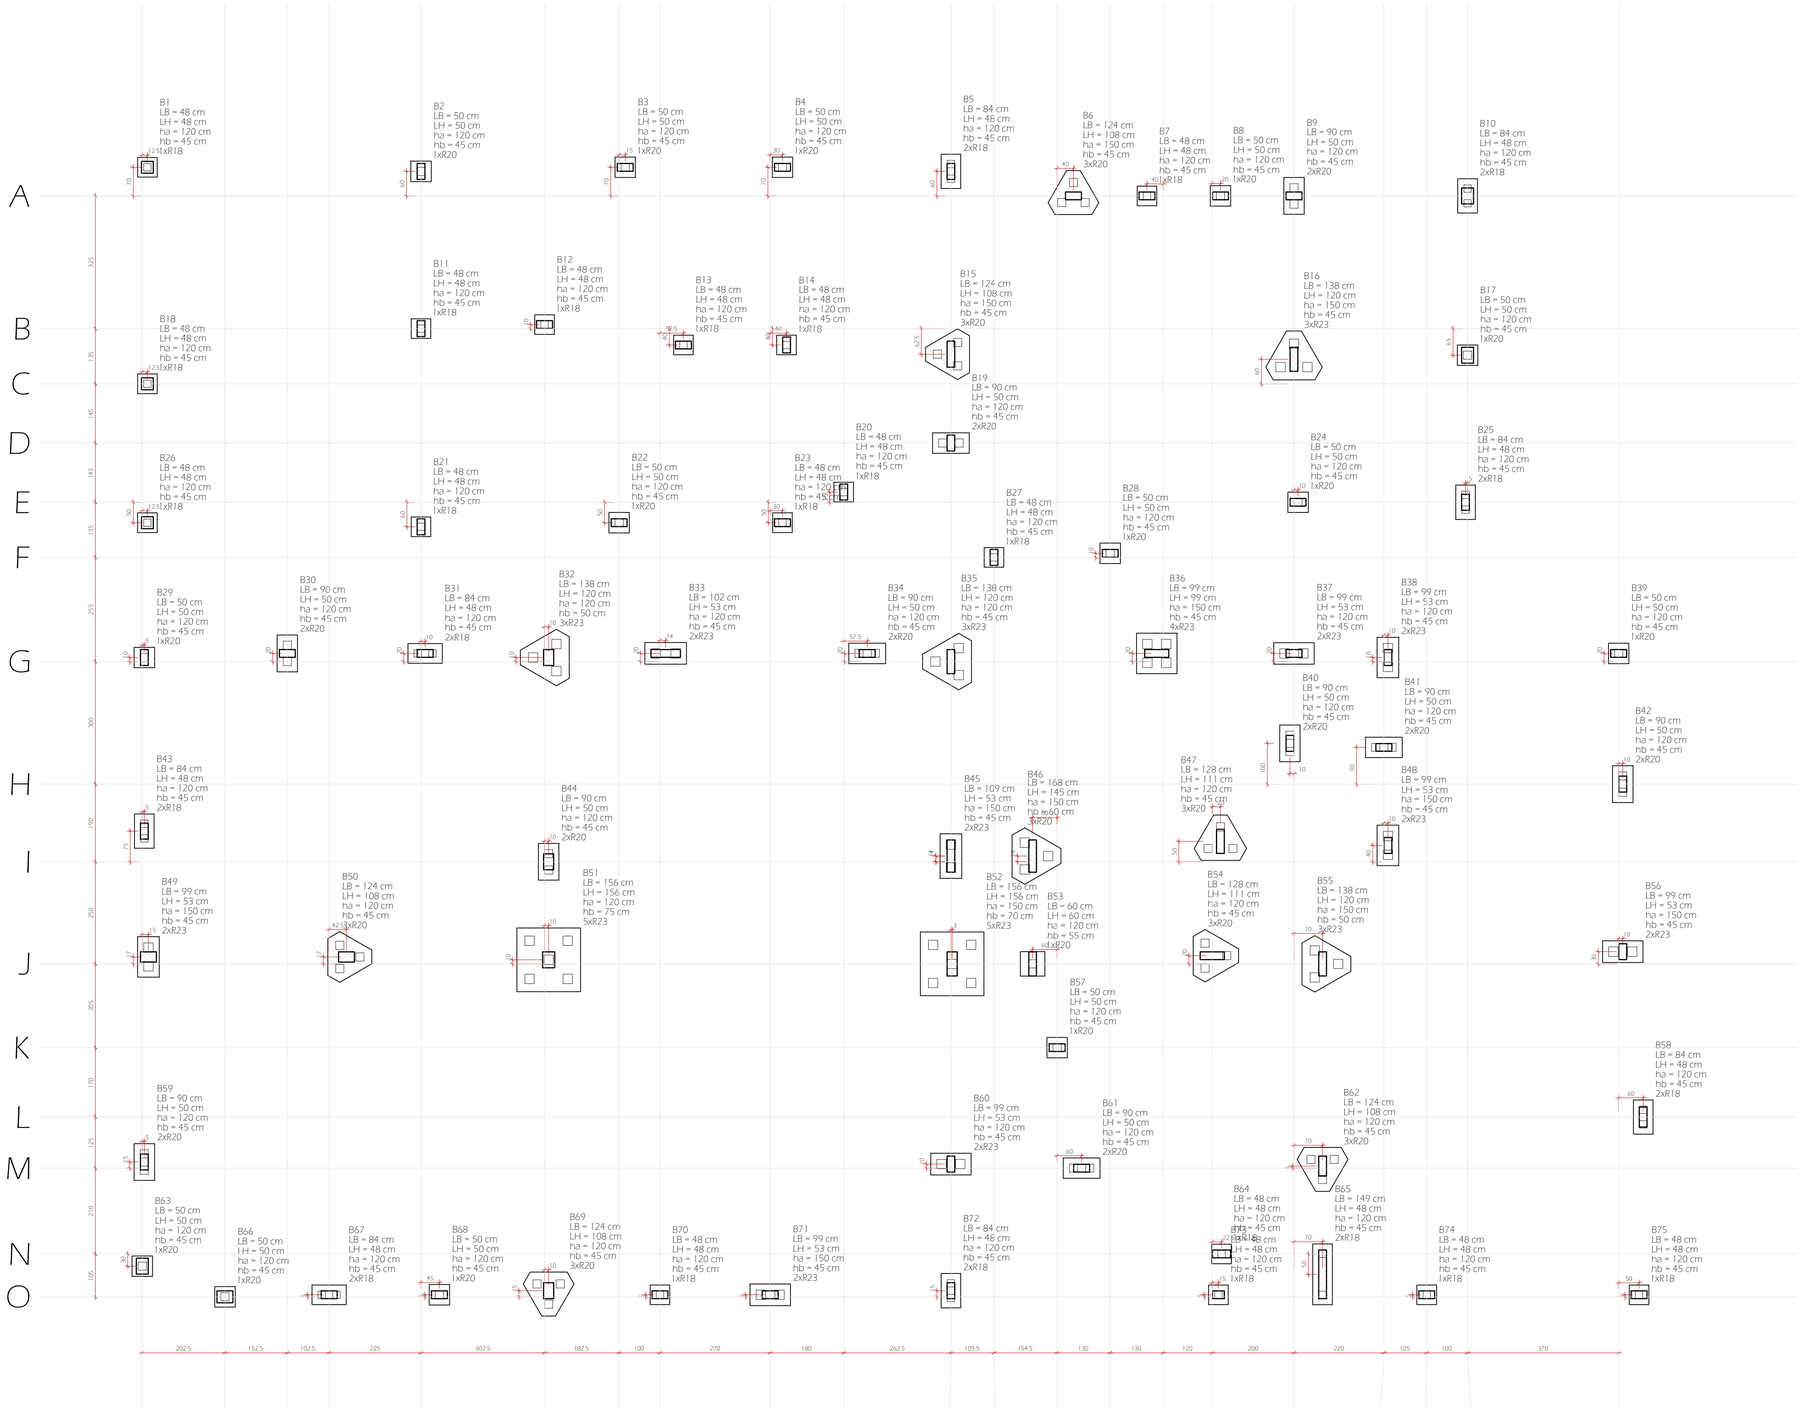


Planta de locação
escala 1:75

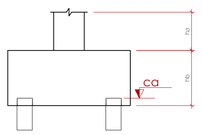

Estacas			
Nome	d (cm)	b (cm)	Quantidade
R18	18.00	18.00	35
R20	20.00	20.00	56
R23	23.00	23.00	44

Pilar				Fundação					Bloco			
Nome	Seção (cm)	Carga Máx. (tf)	Carga Mín. (tf)	Nome	Lado B (cm)	Lado H (cm)	h0 / ha (cm)	h1 / hb (cm)	ne	Estaca	ca (cm)	Base tub. (cm)
P1	29x29	4.8	4.2	B1	48	48	120	45	1	R18	-140	
P2	19x39	23.2	18.4	B2	50	50	120	45	1	R20	-140	
P3	19x39	21.7	17.6	B3	50	50	120	45	1	R20	-140	
P4	19x39	30.3	25.0	B4	50	50	120	45	1	R20	-140	
P5	19x39	38.2	27.8	B5	84	48	120	45	2	R18	-140	
P6	19x39	62.4	49.1	B6	124	108	150	45	3	R20	-170	
P7	19x39	6.4	4.9	B7	48	48	120	45	1	R18	-140	
P8	19x39	27.5	22.6	B8	50	50	120	45	1	R20	-140	
P9	19x39	56.8	46.8	B9	90	50	120	45	2	R20	-140	
P10	29x39	37.0	27.4	B10	84	48	120	45	2	R18	-140	
P11	19x39	10.2	7.3	B11	48	48	120	45	1	R18	-140	
P12	19x39	17.9	12.1	B12	48	48	120	45	1	R18	-140	
P13	19x39	17.0	11.5	B13	48	48	120	45	1	R18	-140	
P14	19x39	16.2	12.0	B14	48	48	120	45	1	R18	-140	
P15	19x64	71.2	49.4	B15	124	108	150	45	3	R20	-170	
P16	19x59	115.3	89.0	B16	138	120	150	45	3	R23	-170	
P17	29x39	30.8	23.3	B17	50	50	120	45	1	R20	-140	
P18	29x29	5.3	4.6	B18	48	48	120	45	1	R18	-140	
P19	19x39	40.8	18.9	B19	90	50	120	45	2	R20	-140	
P20	19x39	12.2	9.5	B20	48	48	120	45	1	R18	-140	
P21	19x39	16.7	13.5	B21	48	48	120	45	1	R18	-140	
P22	19x39	22.3	16.0	B22	50	50	120	45	1	R20	-140	
P23	19x39	12.6	8.5	B23	48	48	120	45	1	R18	-140	
P24	19x39	24.4	18.5	B24	50	50	120	45	1	R20	-140	
P25	19x39	36.1	26.9	B25	84	48	120	45	2	R18	-140	
P26	29x29	4.1	3.1	B26	48	48	120	45	1	R18	-140	
P27	19x39	10.9	7.3	B27	48	48	120	45	1	R18	-140	
P28	19x39	21.3	16.0	B28	50	50	120	45	1	R20	-140	
P29	19x39	27.1	18.3	B29	50	50	120	45	1	R20	-140	
P30	19x39	44.9	29.9	B30	90	50	120	45	2	R20	-140	
P31	19x39	37.7	24.2	B31	84	48	120	45	2	R18	-140	
P32	25x39	53.1	32.8	B32	138	120	120	50	3	R23	-145	
P33	19x72	56.4	35.1	B33	102	53	120	45	2	R23	-140	
P34	19x39	47.9	32.3	B34	90	50	120	45	2	R20	-140	
P35	19x59	78.5	54.2	B35	138	120	120	45	3	R23	-140	
P36	19x59	128.3	77.6	B36	99	99	150	45	4	R23	-170	
P37	19x39	53.3	31.4	B37	99	53	120	45	2	R23	-140	
P38	19x39	65.3	44.1	B38	99	53	120	45	2	R23	-140	
P39	19x39	29.9	22.5	B39	50	50	120	45	1	R20	-140	
P40	19x39	42.2	8.8	B40	90	50	120	45	2	R20	-140	
P41	19x39	44.7	20.6	B41	90	50	120	45	2	R20	-140	
P42	19x39	40.5	32.0	B42	90	50	120	45	2	R20	-140	
P43	19x39	33.3	24.6	B43	84	48	120	45	2	R18	-140	
P44	25x39	40.8	22.5	B44	90	50	120	45	2	R20	-140	
P45	19x79	63.5	30.6	B45	109	53	150	45	2	R23	-170	
P46	19x79	118.1	72.0	B46	168	145	150	60	3	R20	-130	
P47	19x59	96.0	42.0	B47	128	111	120	45	3	R20	-140	
P48	19x39	52.8	34.9	B48	99	53	150	45	2	R23	-170	
P49	25x39	64.1	43.7	B49	99	53	150	45	2	R23	-170	
P50	25x39	80.9	49.1	B50	124	108	120	45	3	R20	-140	
P51	30x39	204.4	122.7	B51	156	156	120	75	5	R23	-170	
P52	25x59	176.1	96.8	B52	156	156	150	70	5	R23	-195	
P53	19x59	19.3	11.8	B53	60	60	120	55	1	R20	-150	
P54	19x59	89.4	55.0	B54	128	111	120	45	3	R20	-140	
P55	19x59	89.9	56.7	B55	138	120	150	50	3	R23	-175	
P56	19x39	62.9	48.7	B56	99	53	150	45	2	R23	-170	
P57	19x39	25.2	17.8	B57	50	50	120	45	1	R20	-140	
P58	19x49	38.9	30.7	B58	84	48	120	45	2	R18	-140	
P59	19x39	45.5	25.6	B59	90	50	120	45	2	R20	-140	
P60	19x39	60.0	40.4	B60	99	53	120	45	2	R23	-140	
P61	19x39	42.7	34.3	B61	90	50	120	45	2	R20	-140	
P62	19x49	89.4	57.4	B62	124	108	120	45	3	R20	-140	
P63	29x39	22.3	11.8	B63	50	50	120	45	1	R20	-140	
P64	19x44	12.9	6.2	B64	48	48	120	45	1	R18	-140	
P65	19x119	18.1	1.1	B65	149	48	120	45	2	R18	-140	
P66	29x39	30.4	19.9	B66	50	50	120	45	1	R20	-140	
P67	19x39	39.2	24.9	B67	84	48	120	45	2	R18	-140	
P68	19x39	18.7	10.7	B68	50	50	120	45	1	R20	-140	
P69	25x39	85.2	60.0	B69	124	108	120	45	3	R20	-140	
P70	19x39	15.4	7.5	B70	48	48	120	45	1	R18	-140	
P71	19x39	55.3	35.3	B71	99	53	150	45	2	R23	-170	
P72	19x39	32.1	21.1	B72	84	48	120	45	2	R18	-140	
P73	19x29	14.5	7.3	B73	48	48	120	45	1	R18	-140	
P74	19x39	10.4	6.9	B74	48	48	120	45	1	R18	-140	
P75	19x39	11.1	7.4	B75	48	48	120	45	1	R18	-140	

REVISÕES

Nº	DATA	DESCRIÇÃO	ASSINATURA
		"AS BUILT"	

SERVIÇO SOCIAL DO COMÉRCIO
DEPARTAMENTO REGIONAL
SANTA CATARINA

Rua Felipe Schmidt, 785 – Centro – Florianópolis
CEP 88.010.002 – Fone/Fax: (48) 3251-4800
sesc-sc@sesc-sc.com.br

Projeto

ESTRUTURAL

Local SESC TUBARÃO

End.: Rua Antônio Hülse, 411 – Dehon – Tubarão/SC

Obra CONSTRUÇÃO NOVO BLOCO

Conteúdo LOCAÇÃO

Proprietário: SERVIÇO SOCIAL DO COMÉRCIO

Resp. técnico

Carimbo e Assinatura

Carimbo e Assinatura

Autor do Projeto

Prancha nº **01**

ENG. Julliano R. Thiesen
CREA 43.981-3

Assinatura

Co-Autor do Projeto

47
Total

Arquivo	*Desenho*	*Escala*	*Data*
ESTRUTURAL SESC TUBARÃO - FORMAS - REV01.DWG	JULLIANO	Indicada	JANEIRO/2022

DATA DE PLOTAGEM: 21/março/2019 ********** PENA DE PLOTAGEM: Acad JRT.ctb
ARQUIVO: \\192.168.2.100\Volume_1\SESC\SESC - Tubarão\2022\ESTRUTURAL\REVISAO 1\ESTRUTURAL SESC TUBARÃO - FORMAS - REV01.dwg
TAMANHO DA PRANCHA:(840mm x 594mm)