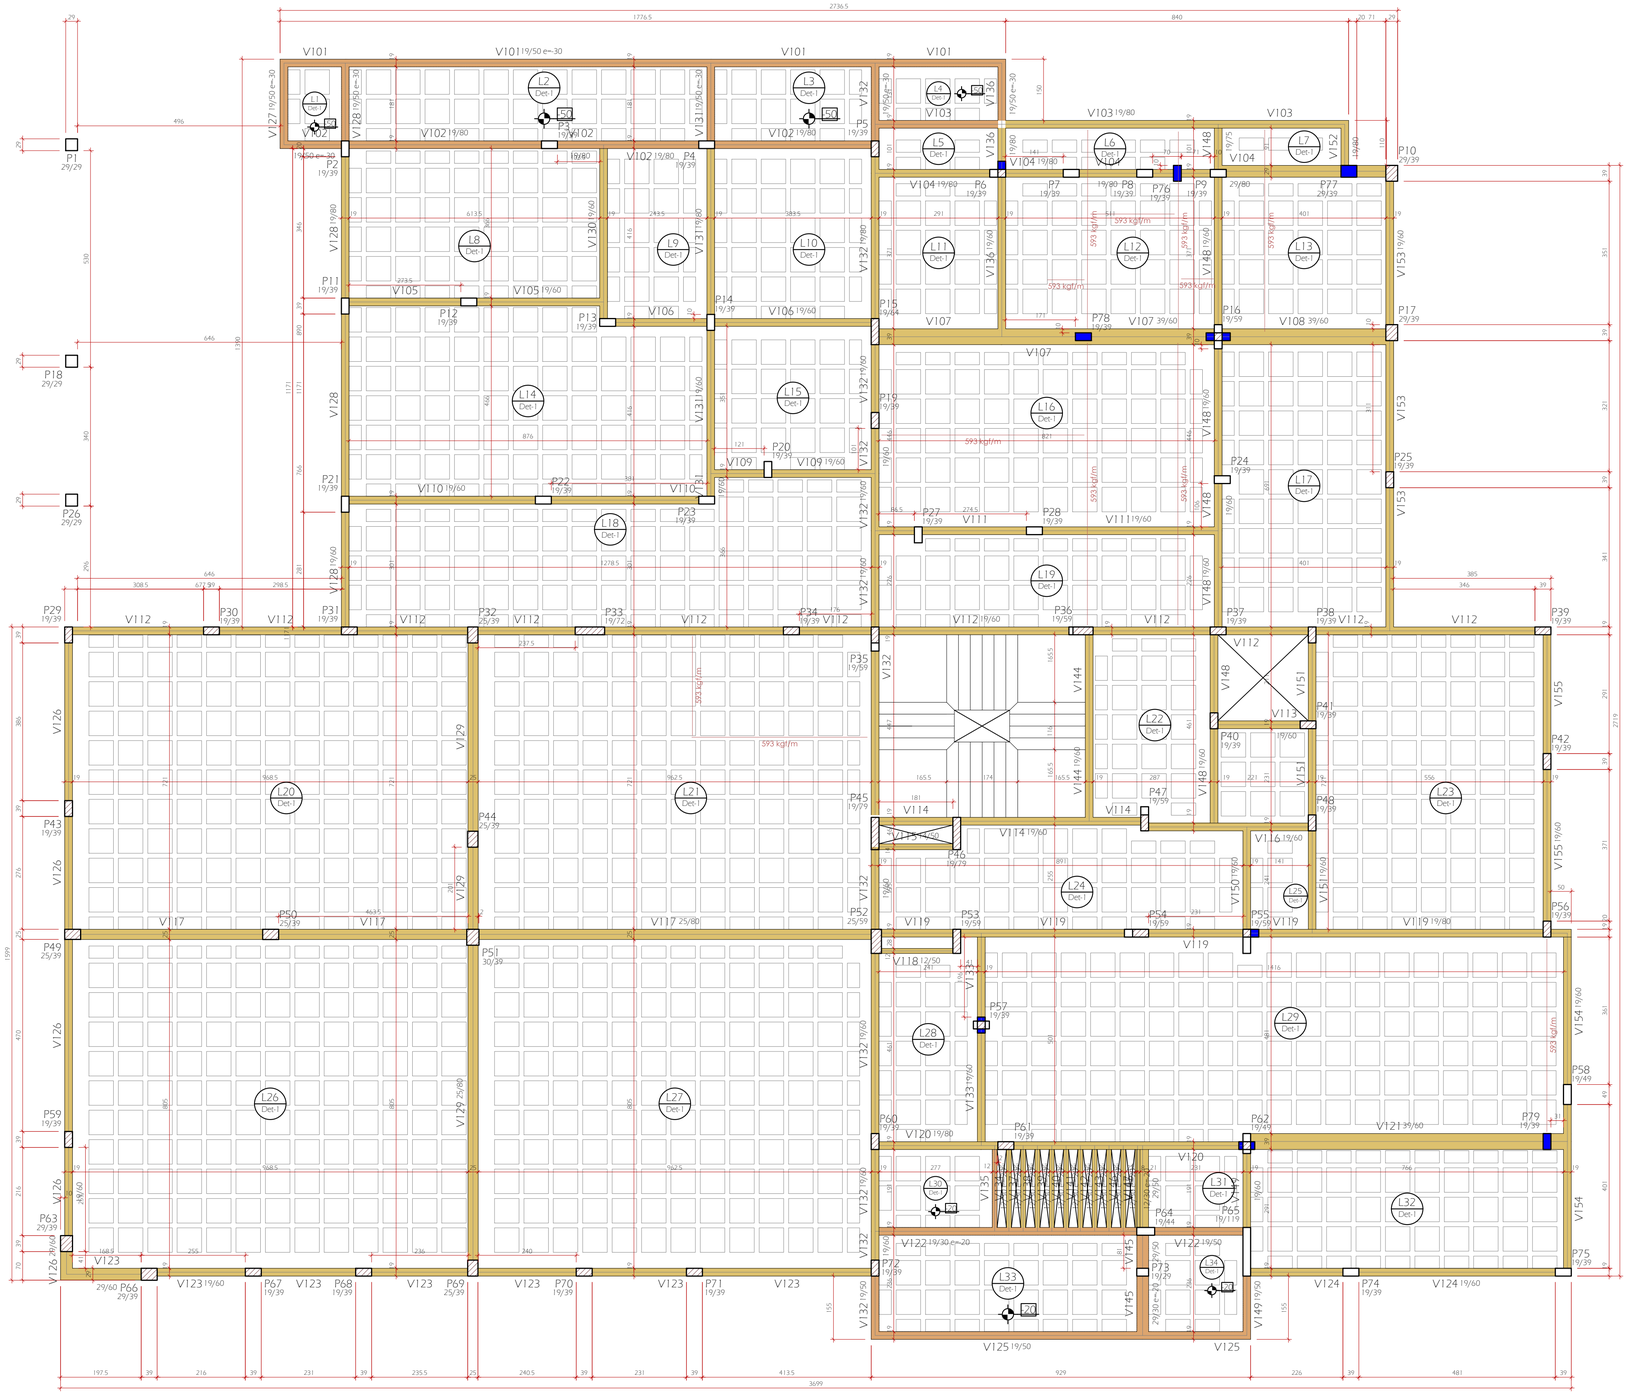


Forma do pavimento 1° PAVIMENTO (Nível 430)
escala 1:75

Vigas			
Nome	Seção (cm)	Elevação (cm)	Nível (cm)
V101	19x50	-30	400
V102	19x50	-30	400
	19x80	0	430
V103	19x80	0	430
V104	19x80	0	430
	29x80	0	430
V105	19x60	0	430
V106	19x60	0	430
V107	39x60	0	430
V108	39x60	0	430
V109	19x60	0	430
V110	19x60	0	430
V111	19x60	0	430
V112	19x60	0	430
V113	19x60	0	430
V114	19x60	0	430
V115	14x50	0	430
V116	19x60	0	430
V117	25x80	0	430
V118	12x50	0	430
V119	19x80	0	430
V120	19x80	0	430
V121	39x60	0	430
V122	19x30	-20	410
	19x50	0	430
V123	29x60	0	430
	19x60	0	430
V124	19x60	0	430
V125	19x50	0	430
V126	29x60	0	430
	19x60	0	430
V127	19x50	-30	400
V128	19x60	0	430
	19x80	0	430
	19x50	-30	400
V129	25x80	0	430
V130	19x60	0	430
V131	19x60	0	430
	19x80	0	430
	19x50	-30	400
V132	19x50	0	430
	19x60	0	430
	19x80	0	430
	19x50	-30	400
V133	19x60	0	430
V134	12x30	-20	410
V135	12x30	-20	410
V136	19x60	0	430
	19x80	0	430
	19x50	-30	400
V137	12x30	-20	410
V138	12x30	-20	410
V139	12x30	-20	410
V140	12x30	-20	410
V141	12x30	-20	410
V142	12x30	-20	410
V143	12x30	-20	410
V144	19x60	0	430
V145	29x30	-20	410
	29x50	0	430
V146	12x30	-20	410
V147	12x30	-20	410
V148	19x60	0	430
	19x75	0	430
V149	19x50	0	430
	19x60	0	430
V150	19x60	0	430
V151	19x60	0	430
V152	19x80	0	430
V153	19x60	0	430
V154	19x60	0	430
V155	19x60	0	430

Lajes						
Dados					Sobrecarga (kgf/m²)	
Nome	Tipo	Altura (cm)	Elevação (cm)	Nível (cm)	Total	Localizada
L1	Nervurada	30	-50	380	282	-
L2	Nervurada	30	-50	380	282	-
L3	Nervurada	30	-50	380	282	-
L4	Nervurada	30	-50	380	282	-
L5	Nervurada	30	0	430	382	-
L6	Nervurada	30	0	430	382	sim
L7	Nervurada	30	0	430	382	sim
L8	Nervurada	30	0	430	405	-
L9	Nervurada	30	0	430	405	-
L10	Nervurada	30	0	430	405	-
L11	Nervurada	30	0	430	382	-
L12	Nervurada	30	0	430	382	sim
L13	Nervurada	30	0	430	382	sim
L14	Nervurada	30	0	430	405	-
L15	Nervurada	30	0	430	405	-
L16	Nervurada	30	0	430	405	sim
L17	Nervurada	30	0	430	405	-
L18	Nervurada	30	0	430	405	-
L19	Nervurada	30	0	430	405	sim
L20	Nervurada	30	0	430	655	-
L21	Nervurada	30	0	430	655	sim
L22	Nervurada	30	0	430	455	-
L23	Nervurada	30	0	430	455	-
L24	Nervurada	30	0	430	455	-
L25	Nervurada	30	0	430	455	-
L26	Nervurada	30	0	430	655	-
L27	Nervurada	30	0	430	655	-
L28	Nervurada	30	0	430	637	-
L29	Nervurada	30	0	430	455	sim
L30	Nervurada	30	-20	410	282	-
L31	Nervurada	30	0	430	282	-
L32	Nervurada	30	0	430	455	-
L33	Nervurada	30	-20	410	282	-
L34	Nervurada	30	-20	410	282	-
LE1	Maciça	12	0	430	455	-
LE2	Maciça	12	-193	237.5	455	-
LE3	Maciça	15	-193	237.5	455	-


Características dos materiais	
fck (kgf/cm²)	Abatimento (cm)
300	5.00

Dimensão máxima do agregado = 19 mm

Legenda dos pilares

- Pilar que morre
- Pilar que passa
- Pilar que nasce
- Pilar com mudança de seção

Detalhe 1 (esc. 1:30)

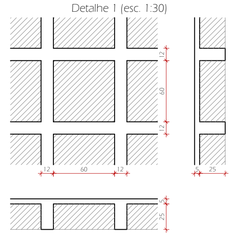

REVISÕES

Nº	DATA	DESCRIÇÃO	ASSINATURA
		"AS BUILT"	

SERVICO SOCIAL DO COMÉRCIO
DEPARTAMENTO REGIONAL
SANTA CATARINA
Rua Felipe Schmidt, 785 – Centro – Florianópolis
CEP 88.010.002 – Fone/Fax: (48) 3251-4800
sesc-sc@sesc-sc.com.br

Projeto

ESTRUTURAL

Local: SESC TUBARÃO

End.: Rua Antônio Hülse, 411 – Dehon – Tubarão/SC

Obra: CONSTRUÇÃO NOVO BLOCO

Conteudo: 1 PAV

Proprietário: SERVIÇO SOCIAL DO COMÉRCIO

Resp. técnico

Carimbo e Assinatura

Carimbo e Assinatura

Prancha nº: **03**

Autor do Projeto

ENG. Julliano R. Thiesen
CREA 43.981-3

Assinatura

Co-Autor do Projeto

47 Total

Arquivo	Desenho	Escala	Data
ESTRUTURAL SESC TUBARÃO - FORMAS - REV01.DWG	JULLIANO	Indicada	JANEIRO/2022

DATA DE PLOTAGEM: 21/março/2019 ********** PENA DE PLOTAGEM: Acad.JRT.ctb
ARQUIVO: \\192.168.2.100\Volume_1\SESC\SESC - Tubarão\2022\ESTRUTURAL\REVISAO 1\ESTRUTURAL SESC TUBARÃO - FORMAS - REV01.dwg
TAMANHO DA PRANCHA:(840mm x 594mm)