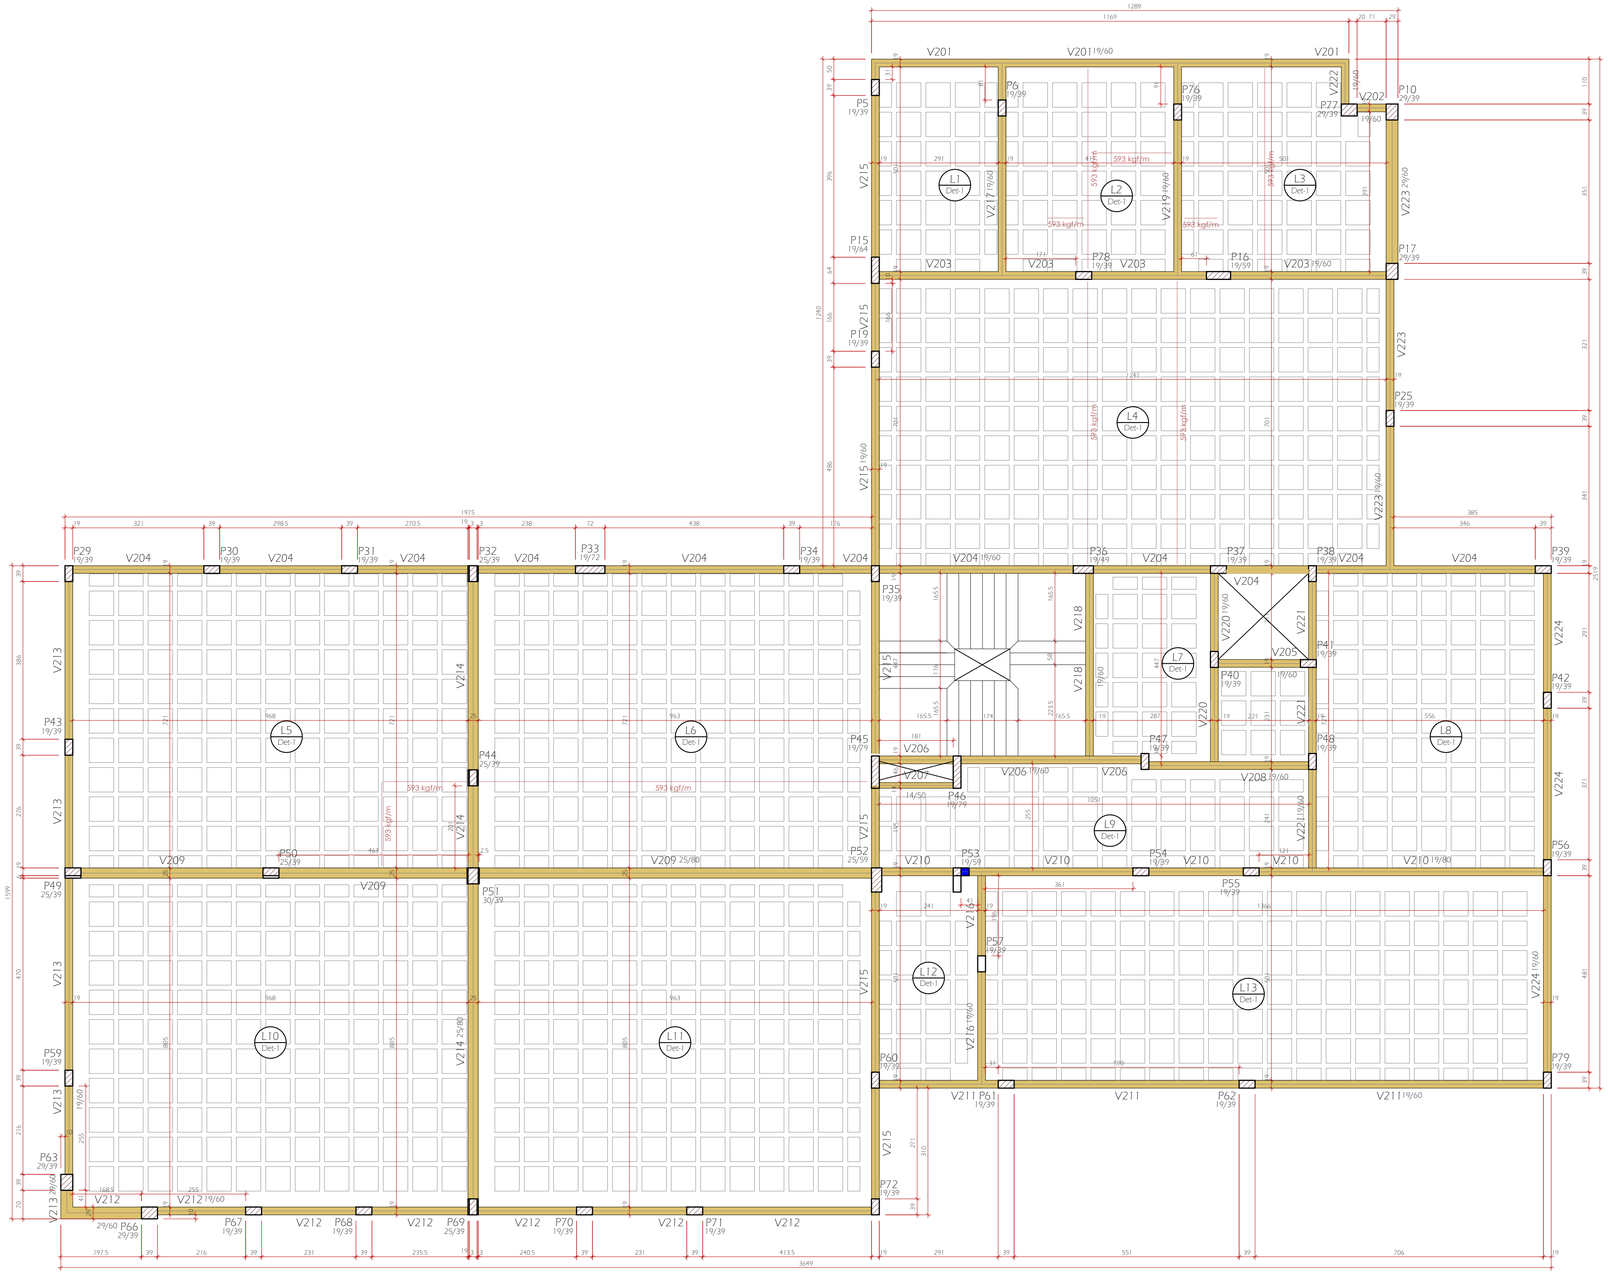


Forma do pavimento 2° PAVIMENTO (Nível 815)
escala 1:75


Vigas			
Nome	Seção (cm)	Elevação (cm)	Nível (cm)
V201	19x60	0	815
V202	19x60	0	815
V203	19x60	0	815
V204	19x60	0	815
V205	19x60	0	815
V206	19x60	0	815
V207	14x50	0	815
V208	19x60	0	815
V209	25x80	0	815
V210	19x80	0	815
V211	19x60	0	815
V212	29x60	0	815
	19x60	0	815
V213	29x60	0	815
	19x60	0	815
V214	25x80	0	815
V215	19x60	0	815
V216	19x60	0	815
V217	19x60	0	815
V218	19x60	0	815
V219	19x60	0	815
V220	19x60	0	815
V221	19x60	0	815
V222	19x60	0	815
V223	19x60	0	815
	29x60	0	815
V224	19x60	0	815

Características dos materiais	
fck (kgf/cm²)	Abatimento (cm)
300	5.00

Dimensão máxima do agregado = 19 mm

Legenda dos pilares	
	Pilar que morre
	Pilar que passa
	Pilar com mudança de seção

Detalhe 1 (esc. 1:30)

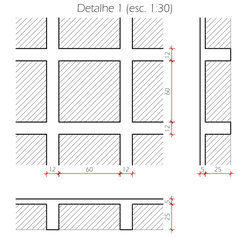

Lajes						
	Dados				Sobrecarga (kgf/m²)	
Nome	Tipo	Altura (cm)	Elevação (cm)	Nível (cm)	Total	Localizada
L1	Nervurada	30	0	815	382	-
L2	Nervurada	30	0	815	382	sim
L3	Nervurada	30	0	815	382	sim
L4	Nervurada	30	0	815	455	sim
L5	Nervurada	30	0	815	655	sim
L6	Nervurada	30	0	815	655	sim
L7	Nervurada	30	0	815	455	-
L8	Nervurada	30	0	815	455	-
L9	Nervurada	30	0	815	455	-
L10	Nervurada	30	0	815	655	-
L11	Nervurada	30	0	815	655	-
L12	Nervurada	30	0	815	455	-
L13	Nervurada	30	0	815	455	-
LE1	Maciça	12	0	815	455	-
LE2	Maciça	12	-193	622.5	455	-
LE3	Maciça	15	-193	622.5	455	-

REVISÕES

Nº	DATA	DESCRIÇÃO	ASSINATURA
		"AS BUILT"	

SERVIÇO SOCIAL DO COMÉRCIO
DEPARTAMENTO REGIONAL
SANTA CATARINA
Rua Felipe Schmidt, 785 – Centro – Florianópolis
CEP 88.010.002 – Fone/Fax: (48) 3251-4800
sesc-sc@sesc-sc.com.br

Projeto

ESTRUTURAL

Local SESC TUBARÃO

End.: Rua Antônio Hülse, 411 – Dehon – Tubarão/SC

Obra CONSTRUÇÃO NOVO BLOCO

Conteudo 2 PAV

Proprietário: SERVIÇO SOCIAL DO COMÉRCIO

Resp. técnico

Carimbo e Assinatura

Carimbo e Assinatura

Prancha nº

04

47 *Total*

Autor do Projeto

ENG. Julliano R. Thiesen
CREA 43.981-3

Assinatura

Co-Autor do Projeto

Arquivo	*Desenho*	*Escala*	*Data*
ESTRUTURAL SESC TUBARÃO - FORMAS - REV01.DWG	JULLIANO	Indicada	JANEIRO/2022

DATA DE PLOTAGEM: 21/março/2019 ********** PENA DE PLOTAGEM: Acad.JRT.ctb
ARQUIVO: \\192.168.2.100\Volume_1\SESC\SESC - Tubarão\2022\ESTRUTURAL\REVISAO 1\ESTRUTURAL SESC TUBARÃO - FORMAS - REV01.dwg
TAMANHO DA PRANCHA:(840mm x 594mm)