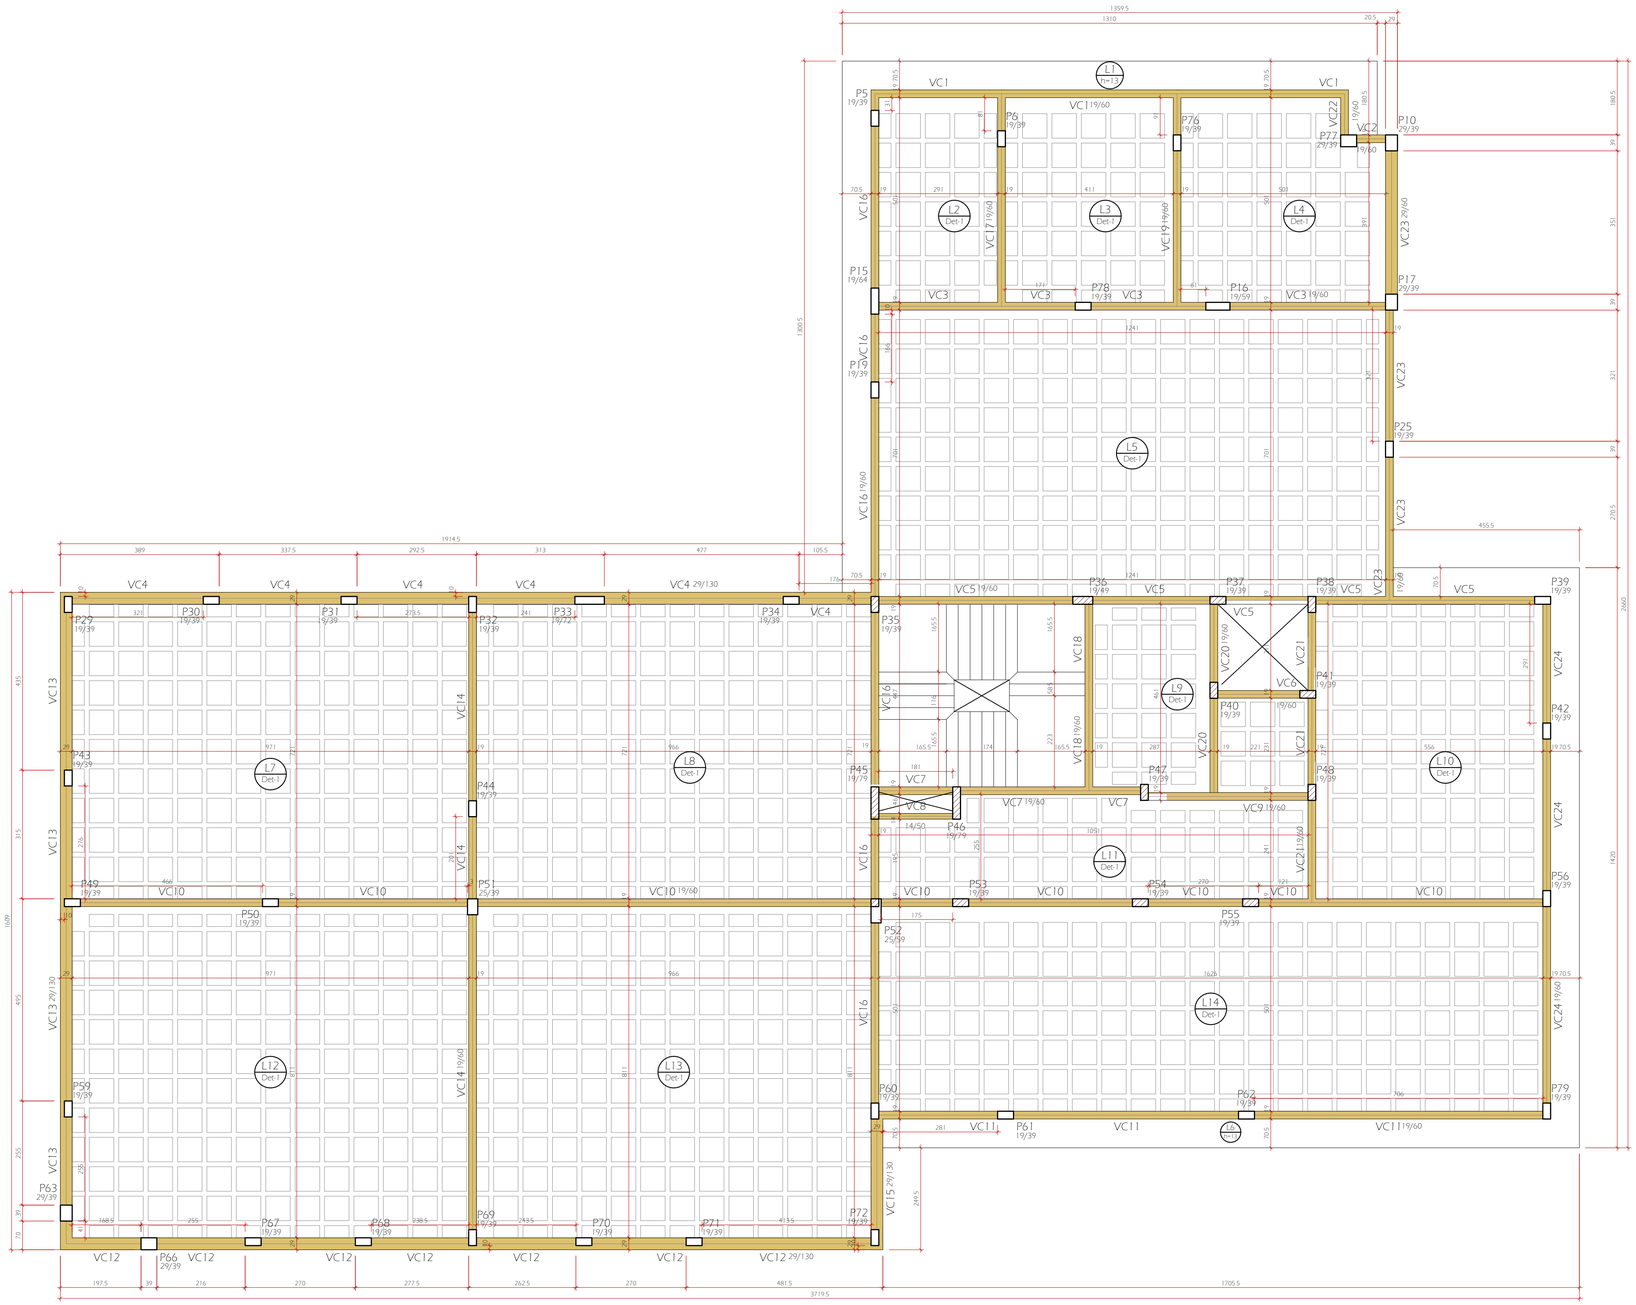


Forma do pavimento COBERTURA (Nível 1200)
escala 1:75

Características dos materiais	
fck (kgf/cm²)	Abatimento (cm)
300	5.00


Dimensão máxima do agregado = 19 mm

Vigas			
Nome	Seção (cm)	Elevação (cm)	Nível (cm)
VC1	19x60	0	1200
VC2	19x60	0	1200
VC3	19x60	0	1200
VC4	29x130	0	1200
VC5	19x60	0	1200
VC6	19x60	0	1200
VC7	19x60	0	1200
VC8	14x50	0	1200
VC9	19x60	0	1200
VC10	19x60	0	1200
VC11	19x60	0	1200
VC12	29x130	0	1200
VC13	29x130	0	1200
VC14	19x60	0	1200
VC15	29x130	0	1200
VC16	19x60	0	1200
VC17	19x60	0	1200
VC18	19x60	0	1200
VC19	19x60	0	1200
VC20	19x60	0	1200
VC21	19x60	0	1200
VC22	19x60	0	1200
VC23	19x60	0	1200
	29x60	0	1200
VC24	19x60	0	1200

Legenda dos pilares

- Pilar que morre
- Pilar que passa
- Pilar com mudança de seção

Detalhe 1 (esc. 1:30)

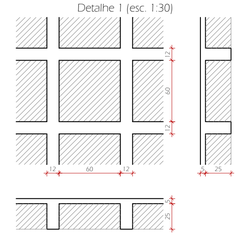

Lajes						
Dados					Sobrecarga (kgf/m²)	
Nome	Tipo	Altura (cm)	Elevação (cm)	Nível (cm)	Total	Localizada
L1	Maciça	13	0	1200	332	-
L2	Nervurada	30	0	1200	332	-
L3	Nervurada	30	0	1200	332	-
L4	Nervurada	30	0	1200	332	-
L5	Nervurada	30	0	1200	332	-
L6	Maciça	13	0	1200	332	-
L7	Nervurada	30	0	1200	332	-
L8	Nervurada	30	0	1200	332	-
L9	Nervurada	30	0	1200	455	-
L10	Nervurada	30	0	1200	332	-
L11	Nervurada	30	0	1200	455	-
L12	Nervurada	30	0	1200	332	-
L13	Nervurada	30	0	1200	332	-
L14	Nervurada	30	0	1200	332	-
LE1	Maciça	12	0	1200	455	-
LE2	Maciça	12	-193	1007.5	455	-
LE3	Maciça	15	-193	1007.5	455	-

REVISÕES			
Nº	DATA	DESCRIÇÃO	ASSINATURA
		"AS BUILT"	

SERVIÇO SOCIAL DO COMÉRCIO
DEPARTAMENTO REGIONAL
SANTA CATARINA
Rua Felipe Schmidt, 785 – Centro – Florianópolis
CEP 88.010.002 – Fone/Fax: (48) 3251-4800
sesc-sc@sesc-sc.com.br

Projeto

ESTRUTURAL

Local: SESC TUBARÃO

End.: Rua Antônio Hülse, 411 – Dehon – Tubarão/SC

Obra: CONSTRUÇÃO NOVO BLOCO

Conteudo: FORMA COB

Proprietário: SERVIÇO SOCIAL DO COMÉRCIO

Resp. técnico

Carimbo e Assinatura

Carimbo e Assinatura

Prancha nº: **05**

Autor do Projeto

ENG. Julliano R. Thiesen
CREA 43.981-3

Assinatura

Co-Autor do Projeto

47 Total

Arquivo	Desenho	Escala	Data
ESTRUTURAL SESC TUBARÃO - FORMAS - REV01.DWG	JULLIANO	Indicada	JANEIRO/2022

DATA DE PLOTAGEM: 21/março/2019 ********** PENA DE PLOTAGEM: Acad.JRT.ctb
ARQUIVO: \\192.168.2.100\Volume_1\SESC\SESC - Tubarão\2022\ESTRUTURAL\REVISAO 1\ESTRUTURAL SESC TUBARÃO - FORMAS - REV01.dwg
TAMANHO DA PRANCHA:(840mm x 594mm)