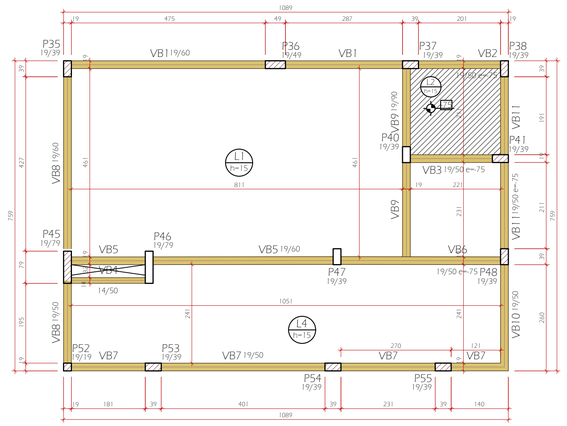


Forma do pavimento BARRILETE (Nível 1470)
escala 1:75


Vigas			
Nome	Seção (cm)	Elevação (cm)	Nível (cm)
VB1	19x60	0	1470
VB2	19x50	-75	1395
VB3	19x50	-75	1395
VB4	14x50	0	1470
VB5	19x60	0	1470
VB6	19x50	-75	1395
VB7	19x50	0	1470
VB8	19x50	0	1470
	19x60	0	1470
VB9	19x90	0	1470
VB10	19x50	0	1470
VB11	19x50	-75	1395

Características dos materiais	
fck (kgf/cm²)	Abatimento (cm)
300	5.00

Dimensão máxima do agregado = 19 mm

Legenda dos pilares	
	Pilar que morre
	Pilar que passa

Lajes						
Dados					Sobrecarga (kgf/m²)	
Nome	Tipo	Altura (cm)	Elevação (cm)	Nível (cm)	Total	Localizada
L1	Maciça	15	0	1470	1137	-
L2	Maciça	15	-75	1395	3137	-
L3	Maciça	13	-75	1395	3137	-
L4	Maciça	15	0	1470	1137	-

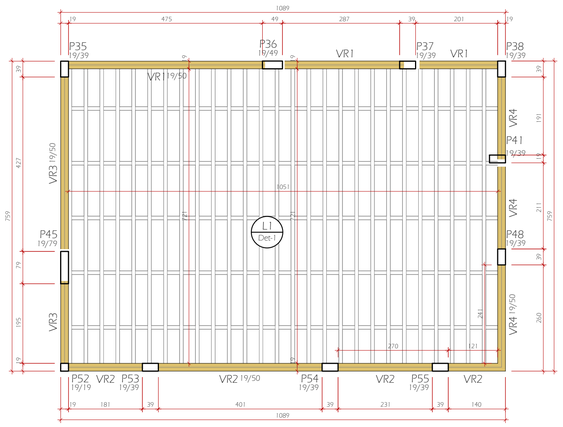

Forma do pavimento RESERVATÓRIO
escala 1:75

Vigas			
Nome	Seção (cm)	Elevação (cm)	Nível (cm)
VR1	19x50	0	1835
VR2	19x50	0	1835
VR3	19x50	0	1835
VR4	19x50	0	1835


Características dos materiais	
fck (kgf/cm²)	Abatimento (cm)
300	5.00

Dimensão máxima do agregado = 19 mm

Lajes						
Dados					Sobrecarga (kgf/m²)	
Nome	Tipo	Altura (cm)	Elevação (cm)	Nível (cm)	Total	Localizada
L1	Treliçada 1D	13	0	1835	1137	-

Legenda dos pilares	
	Pilar que morre

Detalhe 1 (esc. 1:30)

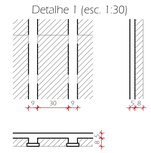

REVISÕES			
Nº	DATA	DESCRIÇÃO	ASSINATURA
		"AS BUILT"	

SERVICO SOCIAL DO COMÉRCIO
DEPARTAMENTO REGIONAL
SANTA CATARINA
Rua Felipe Schmidt, 785 – Centro – Florianópolis
CEP 88.010.002 – Fone/Fax: (48) 3251-4800
sesc-sc@sesc-sc.com.br

Projeto
ESTRUTURAL

Local: SESC TUBARÃO
End.: Rua Antônio Hülse, 411 – Dehon – Tubarão/SC

Obra: CONSTRUÇÃO NOVO BLOCO

Conteúdo: RESERVATORIO

Proprietário: SERVIÇO SOCIAL DO COMÉRCIO
Carimbo e Assinatura

Resp. técnico
Carimbo e Assinatura

Autor do Projeto
ENG. Julliano R. Thiesen
CREA 43.981-3
Assinatura

Co-Autor do Projeto

Prancha nº **06**
47 Total

Arquivo	Desenho	Escala	Data
ESTRUTURAL SESC TUBARÃO - FORMAS - REV01.DWG	JULLIANO	Indicada	JANEIRO/2022

DATA DE PLOTAGEM: 21/março/2019 ********** PENA DE PLOTAGEM: Acad JRT.ctb
ARQUIVO: \\192.168.2.100\Volume_1\SESC\SESC - Tubarão\2022\ESTRUTURAL\REVISAO 1\ESTRUTURAL SESC TUBARÃO - FORMAS - REV01.dwg
TAMANHO DA PRANCHA:(840mm x 594mm)