

SOLEIRA

PORCELANATO
BRASILIA CONCRETO CINZA 60X60 NET RET


PORCELANATO
BRASILIA CONCRETO CINZA 60X60 EXT RET

DECK DE MADEIRA

PORCENALATO ECOWOOD PORTOBELLO

VISTA PAREDE LANCHONETE

ESCALA 1:75

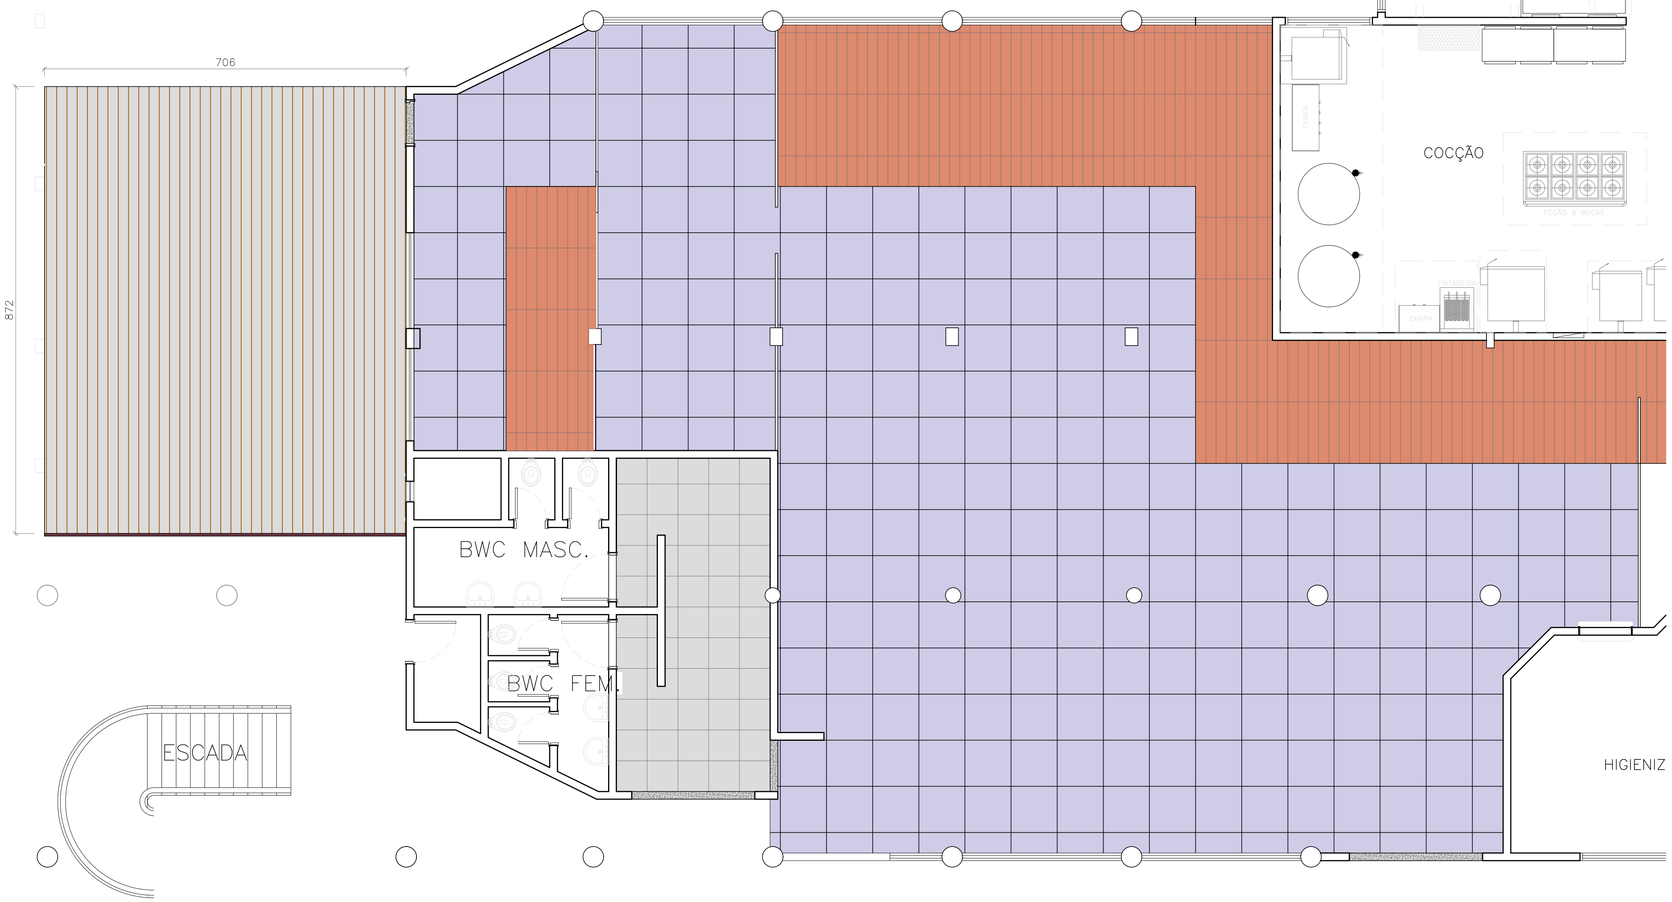

REVESTIMENTOS

SEM ESCALA

REVISÕES

Nº	DATA	DESCRIÇÃO	ASSINATURA
		"AS BUILT"	

SERVICO SOCIAL DO COMÉRCIO
DEPARTAMENTO REGIONAL
SANTA CATARINA

Rua Felipe Schmidt, 785 – Centro – Florianópolis
CEP 88.010.002 – Fone/Fax: (48) 3251-4800
sesc-sc@sesc-sc.com.br

Projeto
ARQUITETÔNICO

Local
CENTRO DE ATIVIDADES SESC FLORIANÓPOLIS

End.: Trav. Siryaco Atherino, 100 – Centro – Florianópolis

Obra
REFORMA LANCHONETE E RESTAURANTE

Conteudo
ARQUITETONICO

Proprietário: SERVIÇO SOCIAL DO COMÉRCIO

Resp. técnico

Carimbo e Assinatura

Carimbo e Assinatura

Autor do Projeto

Co-Autor do Projeto
ARQ. Luana Batalha
CAU A7007-0 – SESC/DR-SC/DAF/SPO

Prancha nº
02
06
Total

Arquivo
REFORMA REST CAF.DWG

Desenho
LUANA

Escala
Indicada

Data
AGOSTO/2022

DATA DE PLOTAGEM: 18/novembro/2013 PENA DE PLOTAGEM: Pontas DR (color).ctb
ARQUIVO: C:\Users\Luana.7082\Desktop\REFORMA REST CAF.dwg