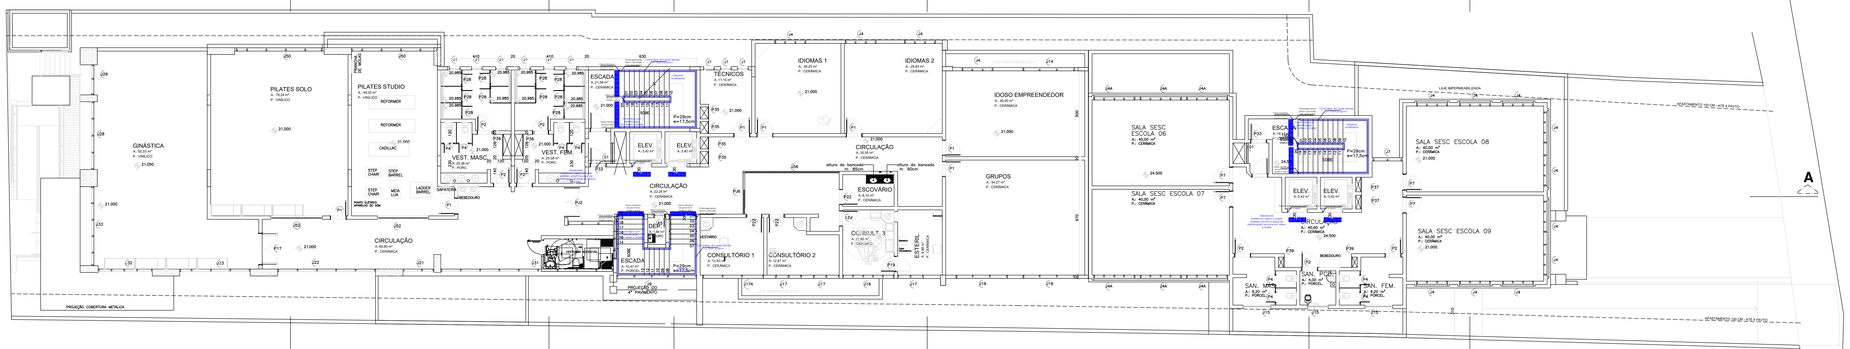

PLANTA BAIXA – 4º PAVIMENTO
ESCALA: 1:100

PLANTA BAIXA – 4º PAVIMENTO
ESCALA: 1:100

LEGENDA

- EXISTENTE – PROJETO APROVADO SOB Nº 0118/2016
- ALVENARIA A DEMOLIR
- ALVENARIA A CONSTRUIR

NOTAS:
1 - TODAS AS COTAS MARCADAS EMPRE AS CONTINUAÇÕES DE ESCADAS TERÃO AS MESMAS Nº LEDGE DE TAMPO.
2 - CONFERIR COTAS DE NIVEL DE PISO ACABADO DE ESCADAS, RAMPAS E PISO ADJACENTE ANTES DESTE PROJETO
3 - NÍVEL PROTEÇÃO SOBRE O DRENAGEM

CARIMBO

REVISÕES			
nº	DATA	DESCRIÇÃO	ASSINATURA
06	23/06/2017	AMPLIAÇÃO (160,13m²) E MODIFICAÇÃO DO PROJETO APROVADO SOB Nº 0118/2016	MAMURA
07	31/07/2017	ATENDENDO PROT. 12748/2017 DO PROJETO APROVADO SOB Nº 0118/2016	MAMURA
08	18/08/2017	ATENDENDO PROT. 12748/2017 DO PROJETO APROVADO SOB Nº 0118/2016	MAMURA
09	18/11/2017	PORTAS DAS ESCADAS COM 90CM	MAMURA
		"AS BUILT"	

SERVIÇO SOCIAL DO COMÉRCIO
DEPARTAMENTO REGIONAL
SANTA CATARINA
Rua Felipe Schmidt, 785 – Centro – Florianópolis
CEP 88.010.002 – Fone/Fax: (48) 3251-4800
www.sesc-sc.com.br

Projeto
ARQUITETÔNICO

Local: CENTRO DE ATIVIDADES DE CONCÓRDIA

End.: Rua: Romano Anselmo Fontana c/ Tvs: Lamonaka, p/ lote: 04 e 33 – Centro – Concórdia –SC

Obra: ADEQUAÇÃO DE ACESSIBILIDADE UNIDADE CONCÓRDIA

Código da Obra/Prancha: – 01

Código de Indexação	Tipo de Construção	Uso	Classificação
7978	EDIFICAÇÃO NÃO RESIDENCIAL (USO MISTO (MTI, R2 – TEM: L, S, R, X E U))		PS3 / CA1 / ED1 / ED 2 / RC2

Conteúdo: PLANTA BAIXA – 4º PAVIMENTO

Proprietário:

Resp. técnico:

Serviço Social do Comércio – SESC
DIRETOR REGIONAL

CREA-nº

Autor do Projeto

ENG. CIVIL DANIEL FAGANELLO
CREA-SC 060.959-2

Documento assinado digitalmente
DANIEL FAGANELLO
Data: 04/11/2024 14:17:58-0300
Verificar em https://validar.iti.gov.br

Assinatura

Prancha nº: 06

Co-autor do Projeto

Folha: 17

Área Reformada:	Área Total:	Desenho	Escala	Data
5.315,95m²	8.405,56m²	DANIEL	Indicada	outubro/2024
Área Ampliada: 89,58m²				

DATA DE PLOTAGEM: 14/11/2024
ARQUIVO: C:\Users\Hyper\Desktop\2024\SESC\PROJETOS\CENTRO\SESC\REVALIDAÇÃO SESC NUMERAÇÃO NOVA.dwg

FORMA DE PLOTAGEM: Monochrome.ctb

TAMANHO DA PRANCHA:(1355mm x 470mm)