


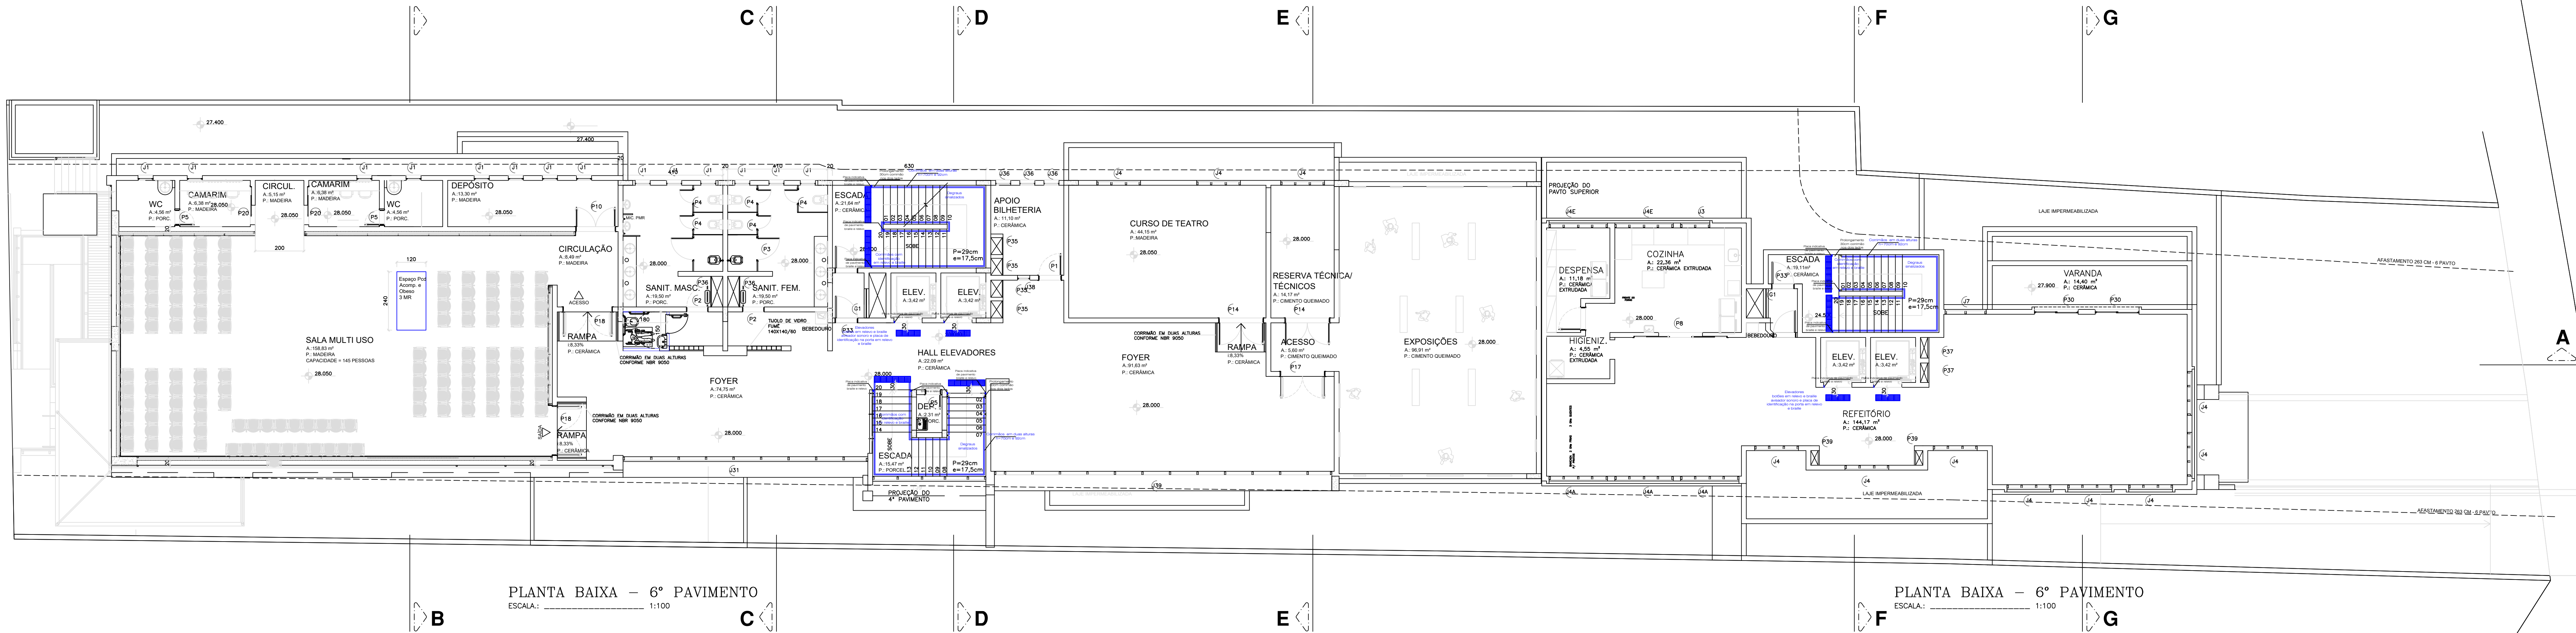

PLANTA BAIXA – 6º PAVIMENTO
ESCALA: 1:100

PLANTA BAIXA – 6º PAVIMENTO
ESCALA: 1:100

LEGENDA	
	ALVENARIA – MURDO APROVADO SOB Nº 0118/2016

NOTAS:
- TODAS AS COTAS DEVIDAS ESTÃO EM CENTÍMETROS
- AS DIMENSÕES DEVERÃO SER VERIFICADAS DEPOIS DO PROJETO
- COTAS DEVERÃO SER VERIFICADAS DEPOIS DO PROJETO

REVISÕES		
Nº	DATA	DESCRIÇÃO
06	23/06/2017	AMPLIAÇÃO (160,13m²) E MODIFICAÇÃO DO PROJETO APROVADO SOB Nº 0118/2016
07	21/07/2017	ATENDENDO PROT. 12748/2017 DO PROJETO APROVADO SOB Nº 0118/2016
08	18/08/2017	ATENDENDO PROT. 12748/2017 DO PROJETO APROVADO SOB Nº 0118/2016
09	16/11/2017	PORTAS DAS ESCADAS COM 90CM
		"AS BUILT"

SERVIÇO SOCIAL DO COMÉRCIO
DEPARTAMENTO REGIONAL
SANTA CATARINA
Rua Felipe Schmidt, 785 – Centro – Florianópolis
CEP: 88.010-002 – Fone/Fax: (48) 3251-4800
www.sesc-sc.com.br

Projeto **ARQUITETÔNICO**

Local: CENTRO DE ATIVIDADES DE CONCÓRDIA	
End: Rua Romano Anselmo Fontana c/ Tva Laranata, p/ lote 04 e 33 – Centro – Concórdia –SC	
Obra: ADEQUAÇÃO DE ACESSIBILIDADE UNIDADE CONCÓRDIA	
Código de Projeto: 7978	Código de referência na Implantação: 01
Tipo de Construção: EDIFICAÇÃO NÃO RESIDENCIAL	
Uso: USO MISTO (ART. 62 – ITENS I, II, III, IV E V)	
Conteúdo: PLANTA BAIXA – 6º PAVIMENTO	

Proprietário:	Resp. Técnico:
Serviço Social do Comércio – SESC	
DIRETOR REGIONAL	
Autor do Projeto:	Prancha nº:

ENG. CIVIL DANIEL FAGANELLO CREA-SC 060.959-2	Assinatura:	08
Co-Autor do Projeto:		17
Total:		25
Área Registrada: 8.315,98m²	Área Total: 8.405,56m²	Desenho: DANIEL
Área Útil: 89,58m²		Escala: Indicada
Data: outubro/2024		