


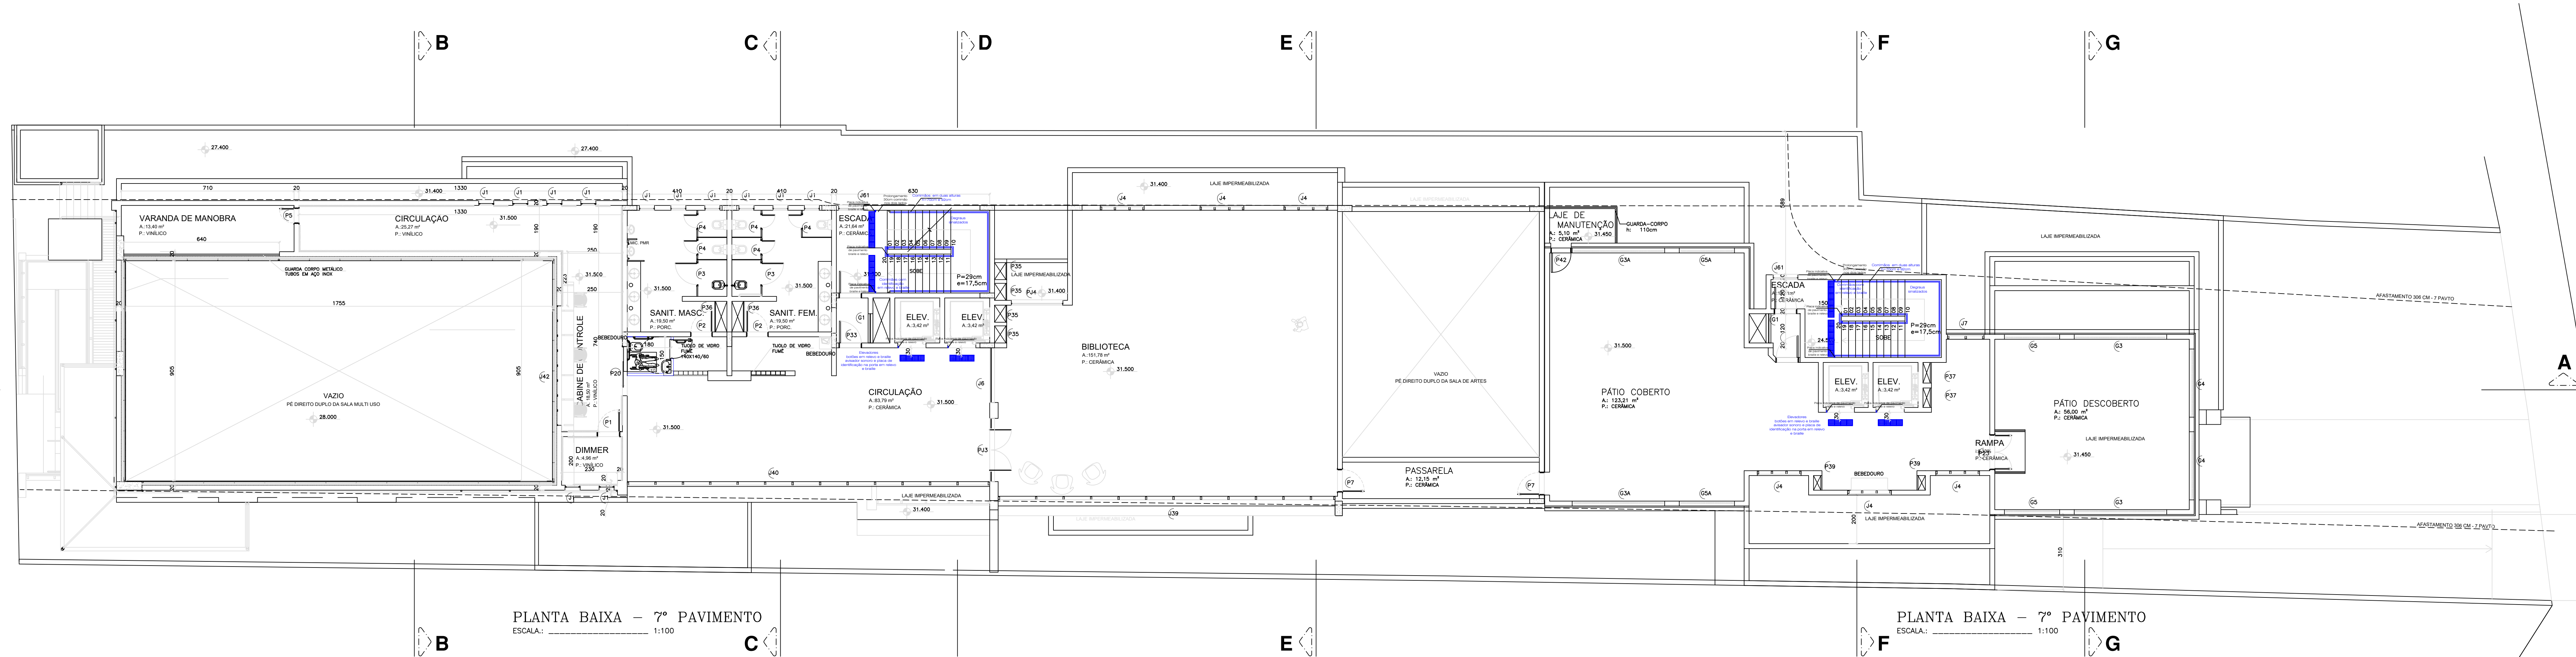

LEGENDA

— ALVENARIA — PROJETO APROVADO
— ALVENARIA A DIMENSÃO
— ALVENARIA A CONSTRUÇÃO

NOTAS:

- TODAS AS COTAS INDICADAS ESTÃO EM CENTÍMETROS
- CONFERIR COTAS DE ACORDO COM O LAYOUT DE 2016
- AS DIMENSIONALIZAÇÕES DEVEM SER FEITAS DE ACORDO COM O PROJETO
- COTA PERMANENTE SOBRE O NÍVEL

REVISÕES		
Nº	DATA	DESCRIÇÃO
06	23/06/2017	AMPLIAÇÃO (160,13m²) E MODIFICAÇÃO DO PROJETO APROVADO SOB Nº 0118/2016
07	21/07/2017	ATENDENDO PROT. 12748/2017 DO PROJETO APROVADO SOB Nº 0118/2016
08	18/08/2017	ATENDENDO PROT. 12748/2017 DO PROJETO APROVADO SOB Nº 0118/2016
09	16/11/2017	PORTAS DAS ESCADAS COM 90CM
"AS BUILT"		

Serviço Social do Comércio
DEPARTAMENTO REGIONAL
SANTA CATARINA

Rua Felipe Schmidt, 785 - Centro - Florianópolis
CEP: 88.010-002 - Fone/Fax: (48) 3251-4800
sesc-sc@sebrae-sc.com.br

Projeto **ARQUITETÔNICO**

Local: CENTRO DE ATIVIDADES DE CONCÓRDIA

End: Rua Romano Anselmo Fontana e/ Trs Lomato, p/ lote 04 e 33 - Centro - Concórdia -SC

Data: ADEQUAÇÃO DE ACESSIBILIDADE UNIDADE CONCÓRDIA

Código de referência na legislação: 01

Código do imóvel: 7978

Edificação: EDIFICAÇÃO NÃO RESIDENCIAL

Uso: MISTO (ART. 62 - ITENS I, II, III, IV E V)

Uso: PS3 / CA1 / ED1 / ED 2 / RC2

Conteúdo: PLANTA BAIXA - 7º PAVIMENTO

Proprietário: Serviço Social do Comércio - SESC

Responsável Técnico: DIRETOR REGIONAL

Assinatura: ENG. CIVIL DANIEL FAGANELLO

CREA-SC 060.959-2

Co-Autor do Projeto: _____

Assinatura: _____

Prancha nº: 09

Total: 17

Data: outubro/2024

Área Registrada: 5.315,98m²

Área Total: 8.405,56m²

Desenho: DANIEL

Escala: Indicada