
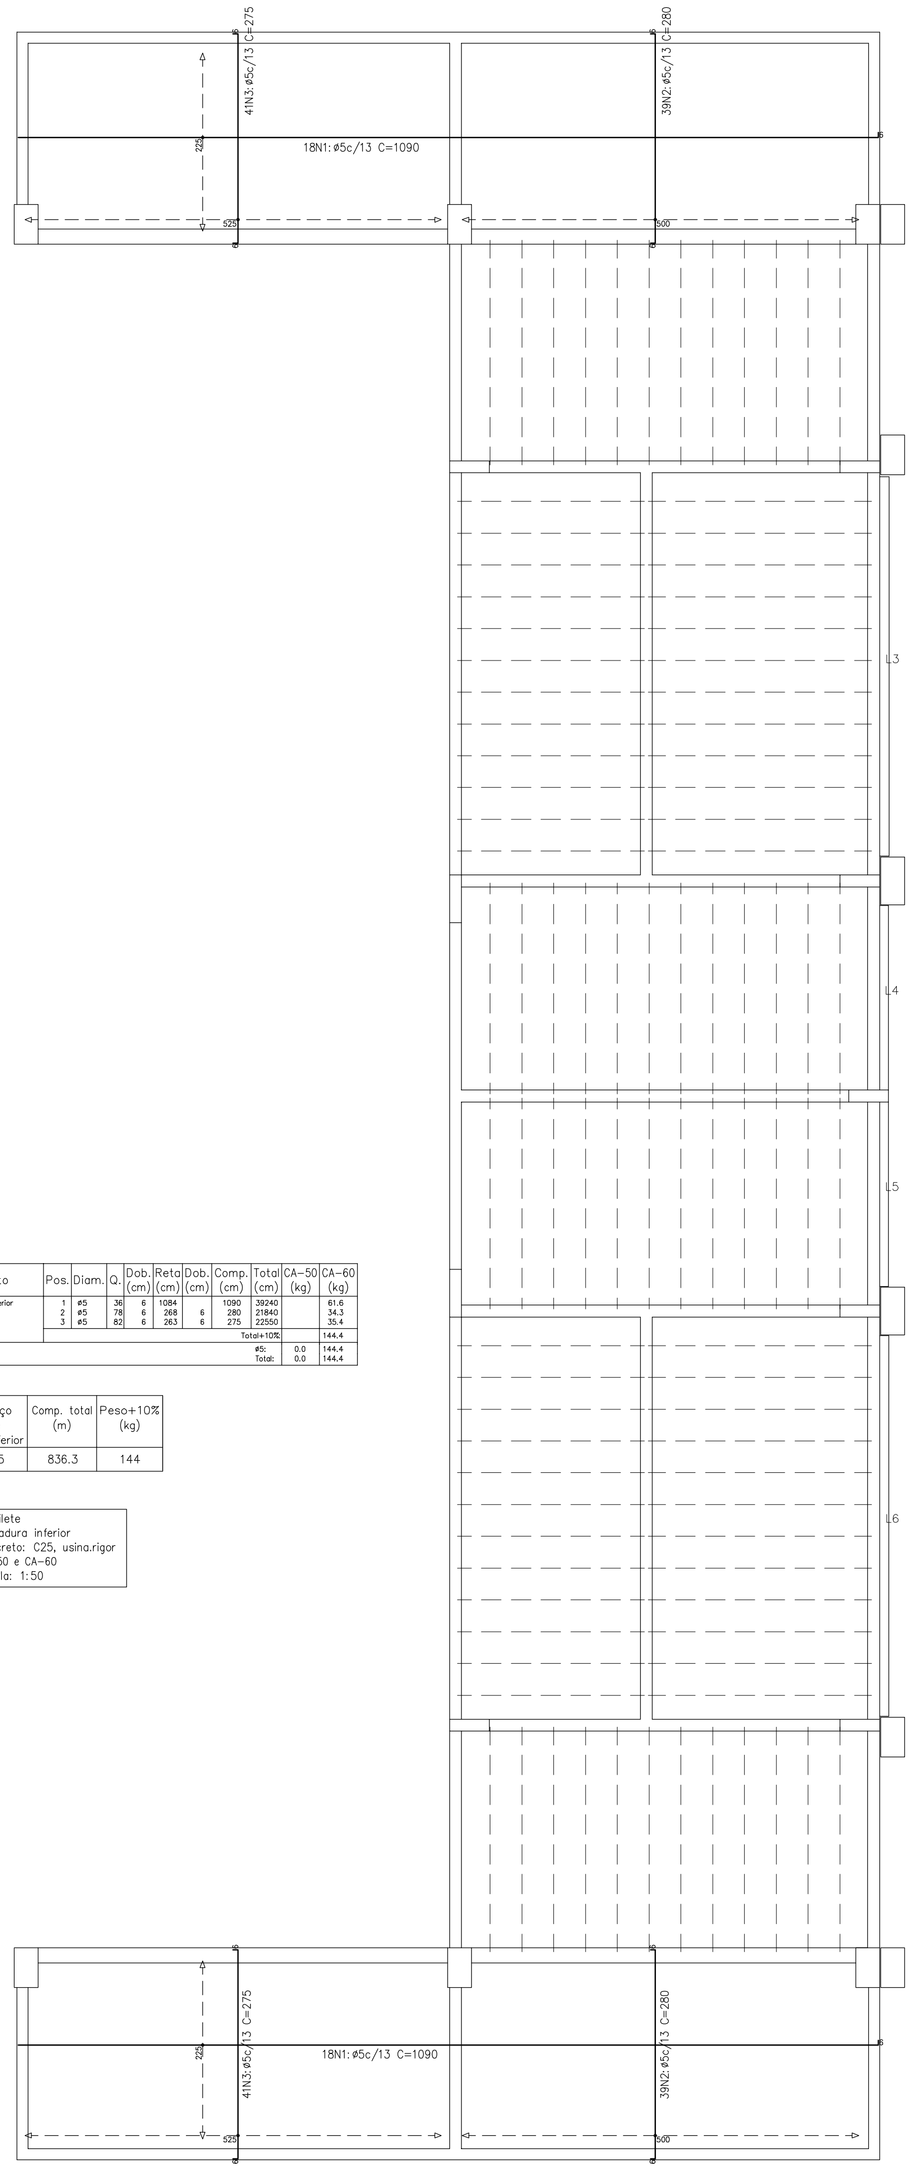


Elemento	Pos.	Diam.	Q.	Dob. (cm)	Reta (cm)	Dob. (cm)	Comp. (cm)	Total (cm)	CA-50 (kg)	CA-60 (kg)
	2	ø5	78	6	268	6	280	21840		34.3
							Total+10%			144.4
							ø5:		0.0	144.4
							Total:		0.0	144.4

Resumo Aço Barrilete Armadura inferior	Comp. total (m)	Peso+10% (kg)
CA-60 ø5	836.3	144

Barrilete
Armadura inferior
Concreto: C25, usina.rigor
CA-50 e CA-60
Escala: 1:50

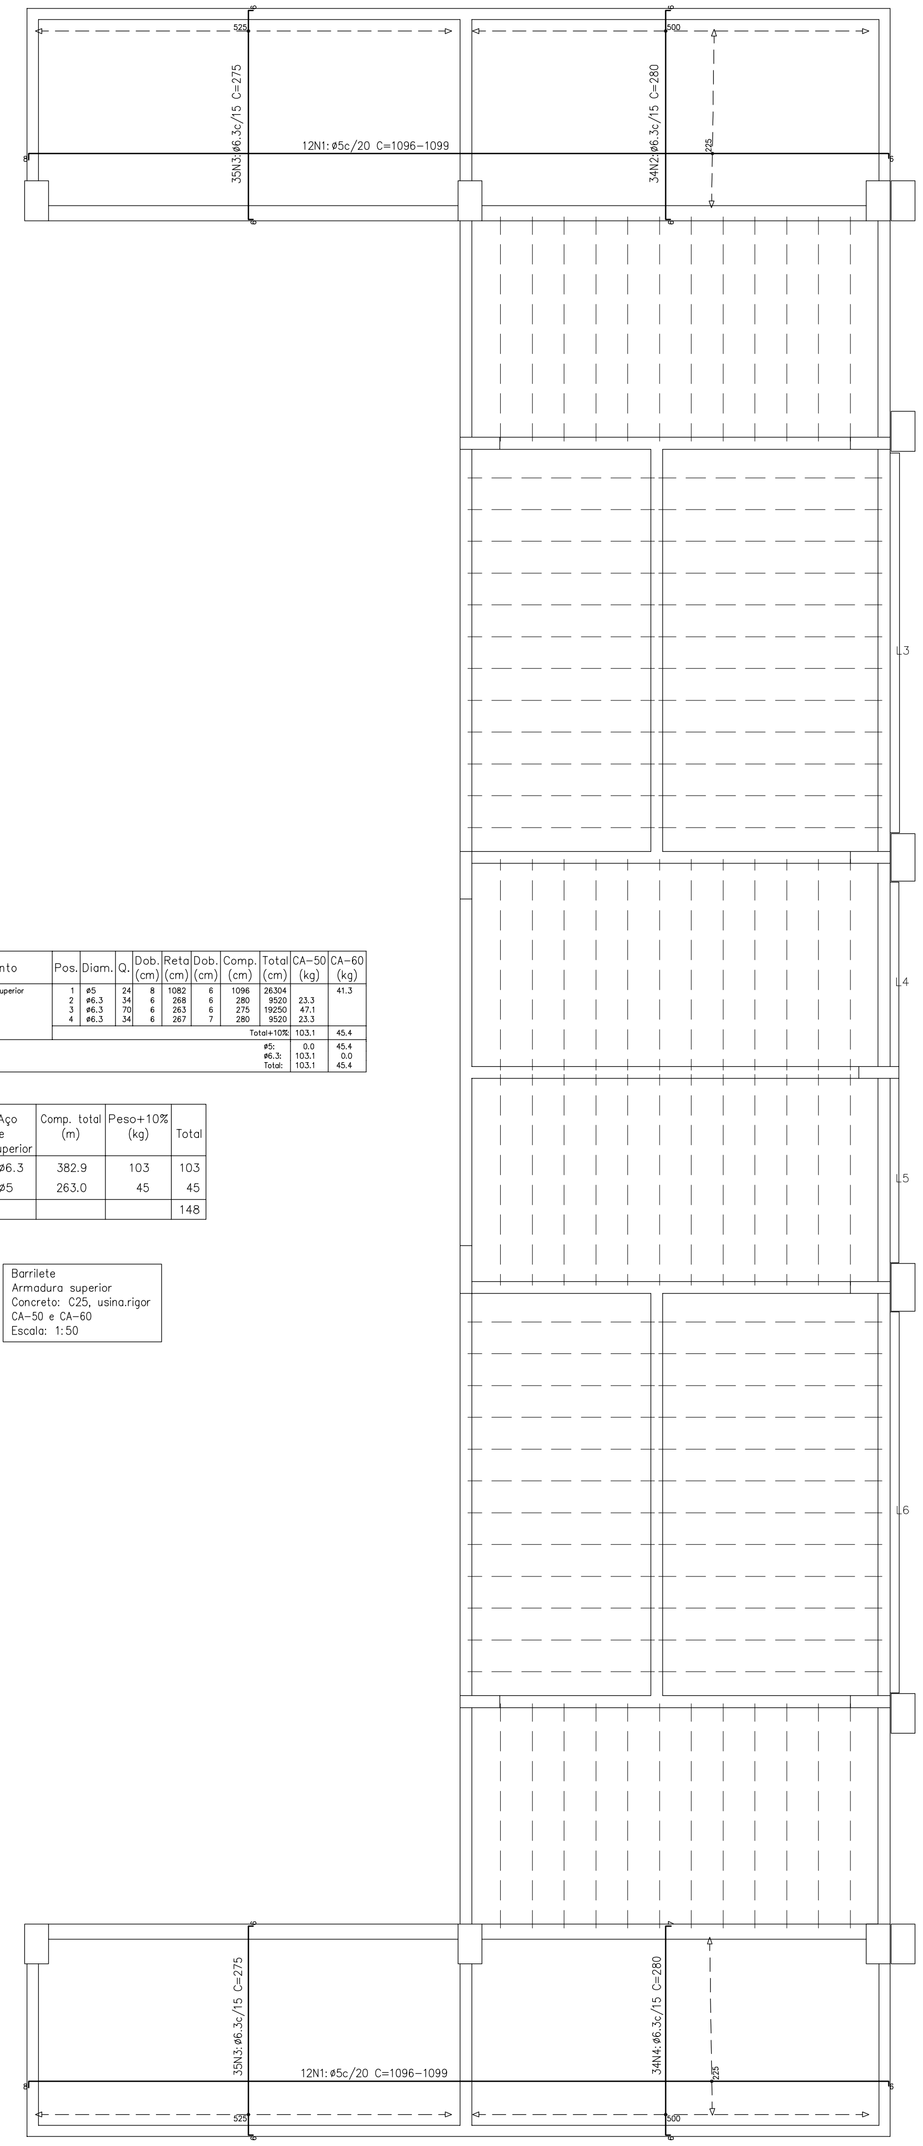

Elemento	Pos.	Diam.	Q.	Dob. (cm)	Reta (cm)	Dob. (cm)	Comp. (cm)	Total (cm)	CA-50 (kg)	CA-60 (kg)
Armadura superior	1	ø5	24	8	1082	6	1096	26304		41.3
	2	ø6.3	34	6	268	6	280	9520	23.3	
	3	ø6.3	70	6	263	6	275	19250	47.1	
	4	ø6.3	34	6	267	7	280	9520	23.3	
								Total+10%	103.1	45.4
								ø5:	0.0	45.4
								ø6.3:	103.1	0.0
								Total:	103.1	45.4

Resumo Aço Barrilete Armadura superior		Comp. total (m)	Peso+10% (kg)	Total
CA-50	ø6.3	382.9	103	103
CA-60	ø5	263.0	45	45
Total				148

Barrilete
Armadura superior
Concreto: C25, usina.rigor
CA-50 e CA-60
Escala: 1:50

CARIMBO

Concreto 25MPa

REVISÕES

Nº	DATA	DESCRIÇÃO	ASSINATURA
		"AS BUILT"	

ProEng ENGENHARIA E ARQUITETURA
CREA/SC 120.020-5 CAU/SC 34701-9
Rua dos Ferroviários, 279 - Tubarão / SC proengengenharia@hotmail.com (48)3626-1666

EQUIPE TÉCNICA:
Eng.º Civil Celso Zanoni Filho CREA/SC 061.511-0
Eng.ª Civil Jéssica Tartari da Silva CREA/SC 147.347-0
Eng.º Eletricista Eduardo Marcelo da Silva CREA/SC 107.293-8
Eng.º Mecânico Fábio Domingos Guimarães CREA/SC 075.436-1
Arquiteto e Urbanista David Tartari CAU/SC A118224-2

SERVIÇO SOCIAL DO COMÉRCIO
DEPARTAMENTO REGIONAL
SANTA CATARINA
Rua Felipe Schmidt, 785 – Centro – Florianópolis
CEP 88.010.002 – Fone/Fax: (48) 3251-4800
sesc-sc@sesc-sc.com.br

Projeto
ESTRUTURAL

Local: SESC COMUNIDADE GUABIRUBA
End.: RUA ARTHUR BAUMGARTNER, S/Nº – GUABIRUBA/SC

Obra: CONSTRUÇÃO QUADRA SESC COMUNIDADE

Conteúdo: LAJES DAS MARQUISES

Proprietário: SERVIÇO SOCIAL DO COMÉRCIO
Resp. técnico
Carimbo e Assinatura
Carimbo e Assinatura

Autor do Projeto
Eng.ª Civil Jéssica Tartari da Silva
CREA/SC 147.347-0
Assinatura

Co-Autor do Projeto

Prancha nº **01**
02 Total

Arquivo: ESTRUTURAL-QUADRA SESC GUABIRUBA-LAJES-R00.DWG
Desenho: CZF
Escala: Indicada
Data: Outubro/2019

DATA DE PLOTAGEM: 04/outubro/2019 ********** PENA DE PLOTAGEM: 3 - EST_PROENG.ctb
ARQUIVO: D:\PROJETOS\Guabiruba\454 - Sesc Guabiruba\Estrutural\Pranchas\Estrutural-Quadra Sesc Guabiruba-Lajes-R00.dwg