
LEGENDA PAREDE

GESSO

BLOCO

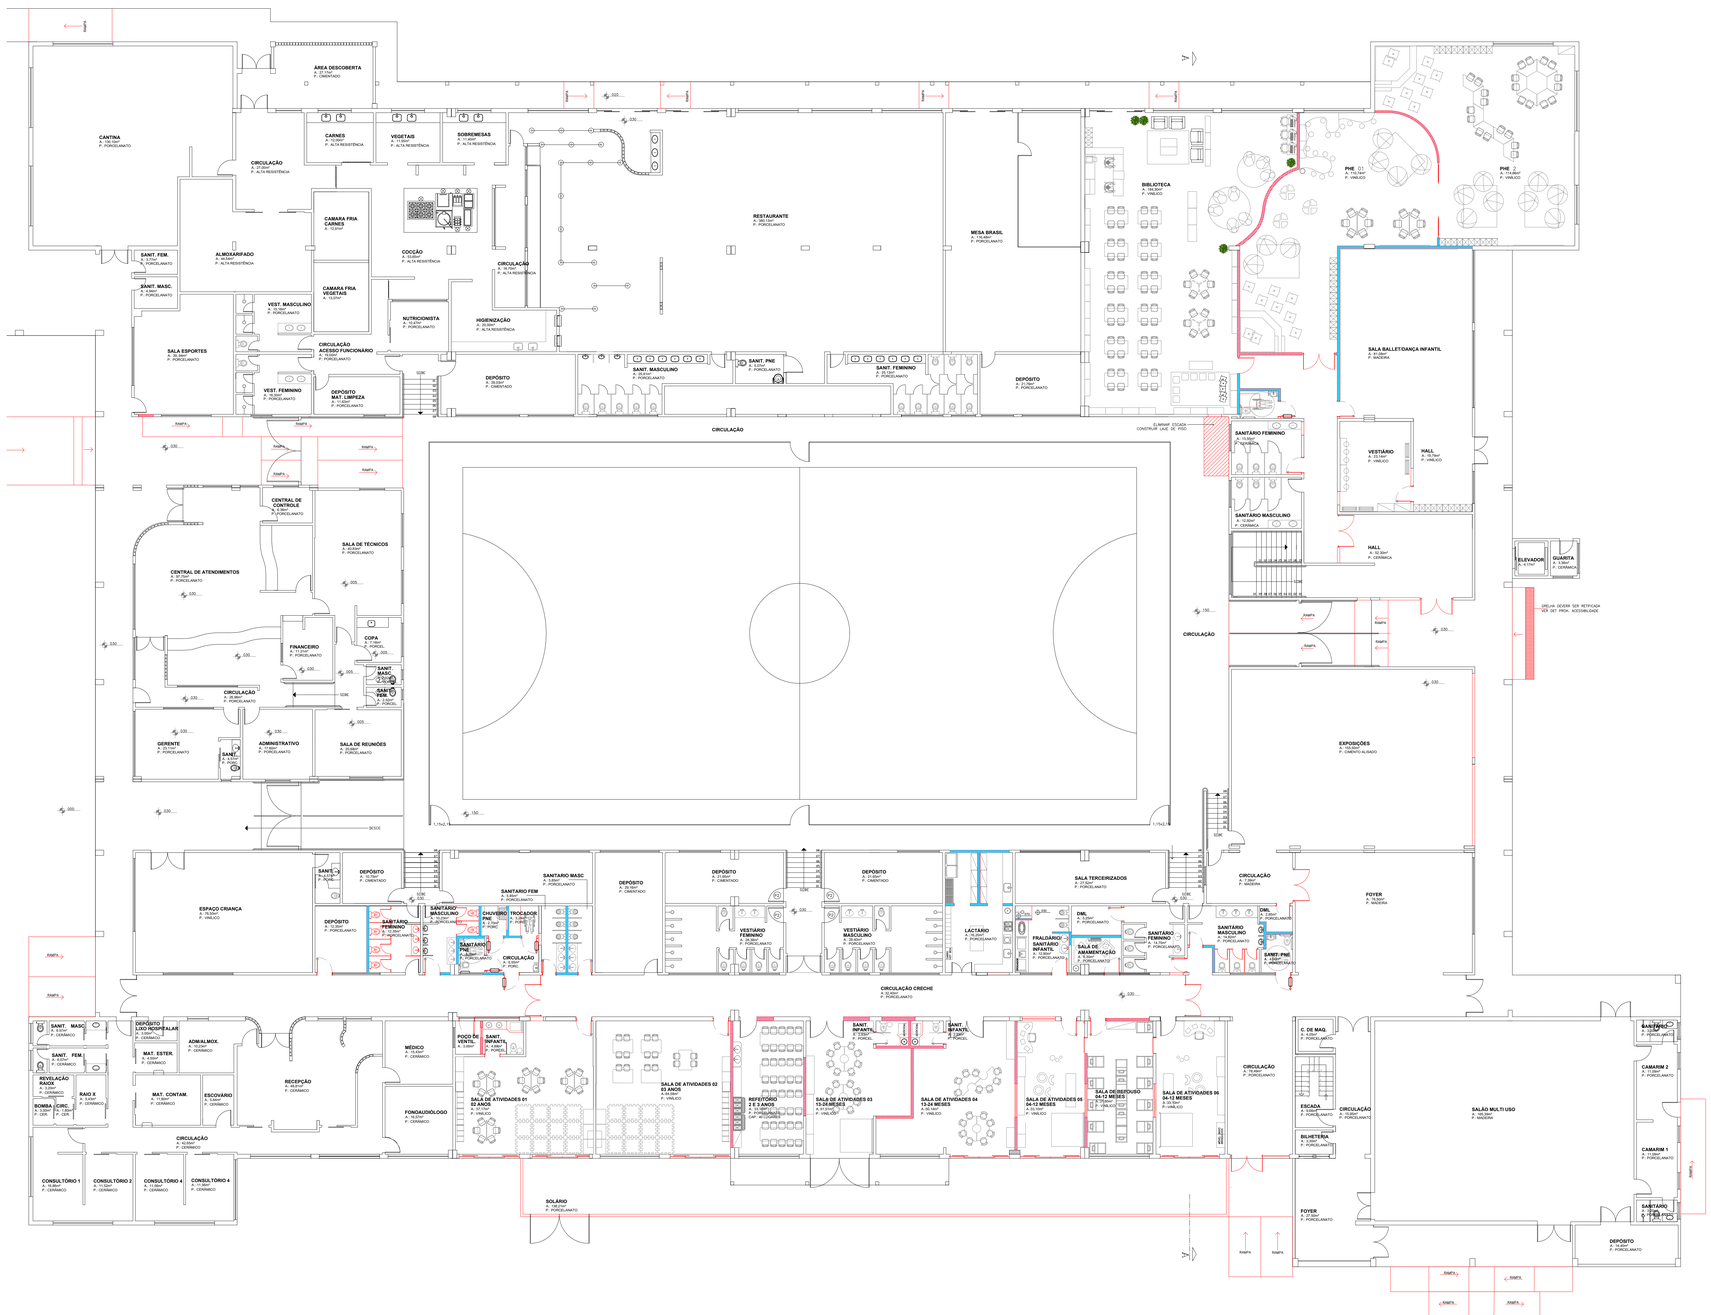


REVISÕES

| Nº | DATA | DESCRIÇÃO | ASSINATURA |
|---|---|---|---|
| | | | |
| | | | |
| | | | |
| | | | |
| | | "AS BUILT" | |


SERVICO SOCIAL DO COMÉRCIO
DEPARTAMENTO REGIONAL
SANTA CATARINA
Rua Felipe Schmidt, 785 – Centro – Florianópolis
CEP 88.010.002 – Fone/Fax: (48) 3251-4800
sesc-sc@sesc-sc.com.br


Projeto

# ARQUITETÔNICO

Local: CENTRO DE ATIVIDADES SESC JOINVILLE

End.: Rua Itaiópolis, 470 – Amérca – 89204-100 – Joinville

Obra: REFORMA PARA IMPLANTAÇÃO CRECHE

Conteudo: PLANTA BAIXA LAYOUT

Proprietário: SERVIÇO SOCIAL DO COMÉRCIO

Resp. técnico

Carimbo e Assinatura

Carimbo e Assinatura

Autor do Projeto

ARQ. Luana Batalha
CAU A 70007-0 – SESC/DR-SC/DAF/SPO

Assinatura

Prancha nº **02**

Co-Autor do Projeto

11 Total

| Arquivo | Desenho | Escala | Data |
|---|---|---|---|
| ARQ_CRECHE_JOINV_REV 08.DWG | Luana | Indicada | NOVEMBRO/2022 |

PLANTA BAIXA CRECHE

ESCALA.: _____ 1:100

DATA DE PLOTAGEM: 05/janeiro/2021 ********** PENA DE PLOTAGEM: Pena Padrão SESC-SC - Reforma.ctb
ARQUIVO: X:\01_PROJETOS\19_UO_Joinville\Creche 2021\ARQUITETONICO\ARQ_CRECHE_JOINV_rev 08.dwg

TAMANHO DA PRANCHA:(1147mm x 821mm)