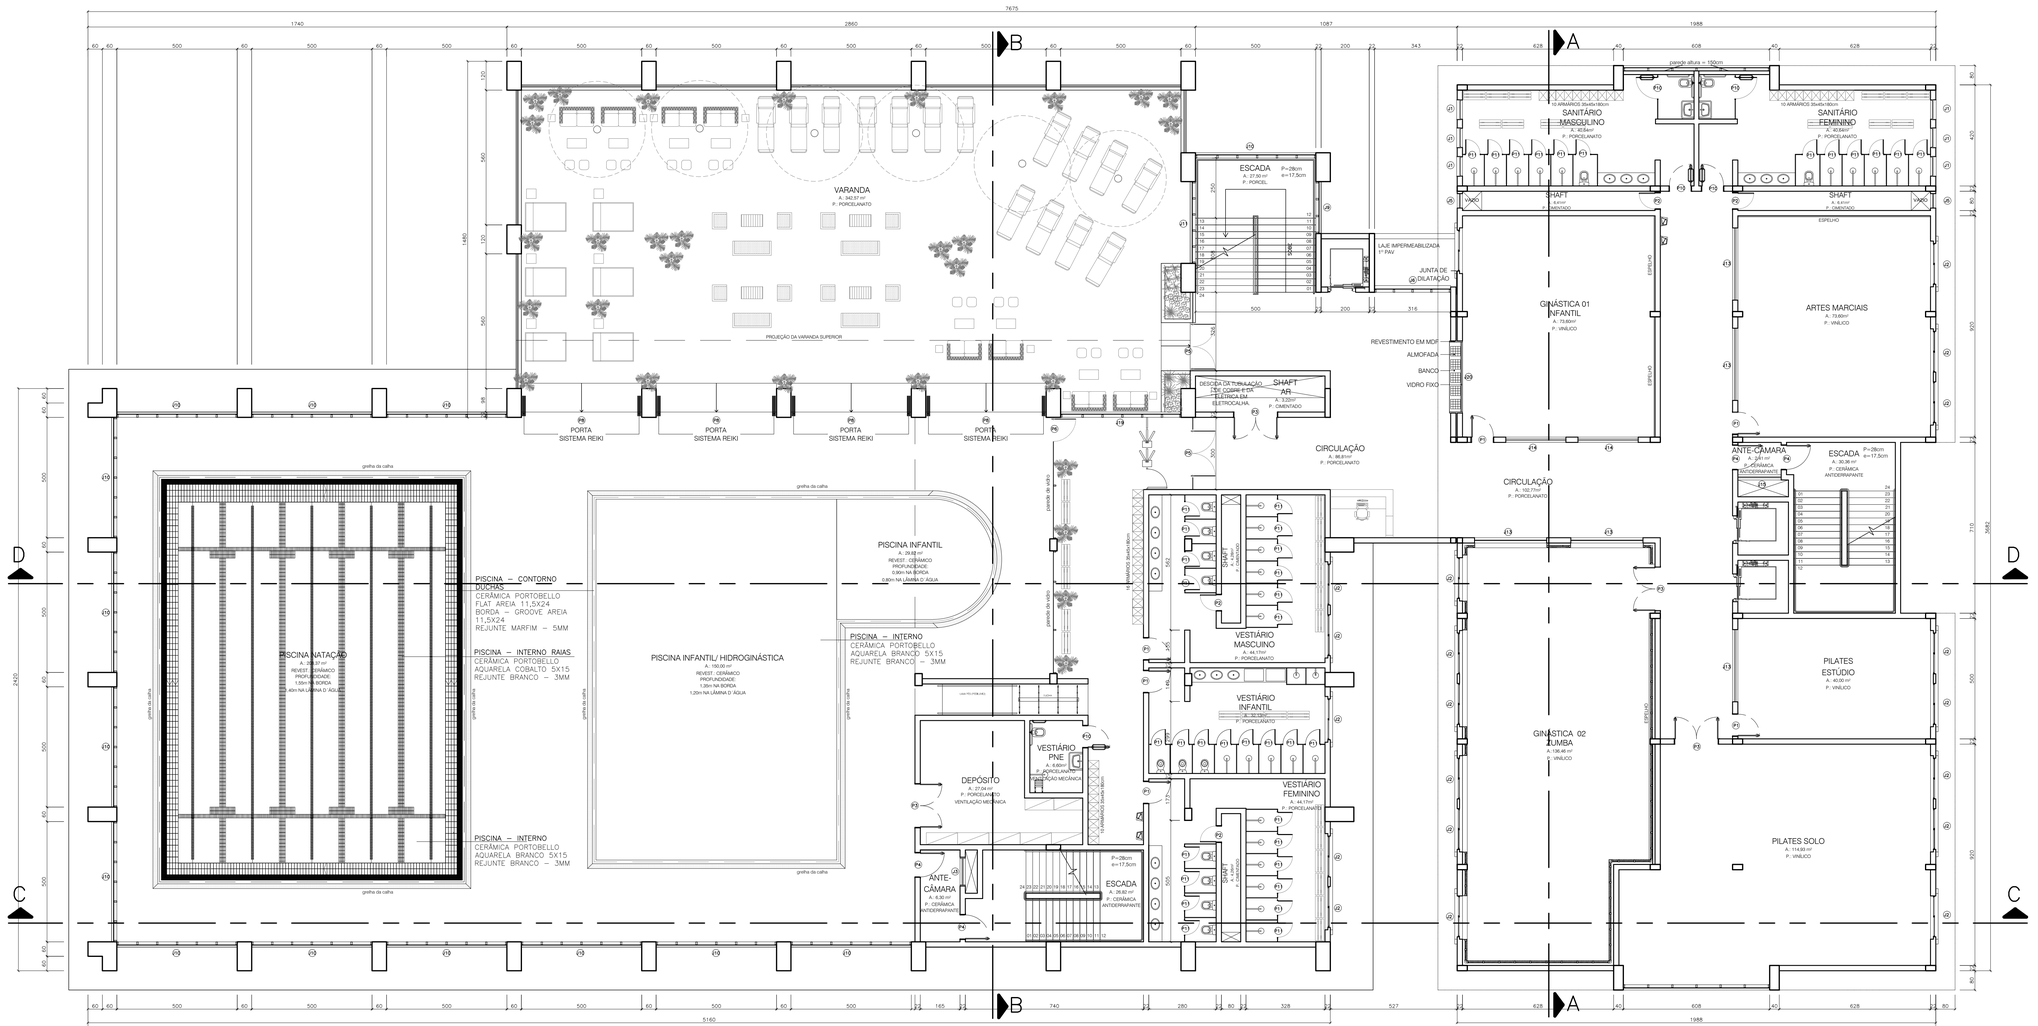


PLANTA BAIXA – 2º PAVIMENTO

ESCALA: 1:100

CARIMBO

REVISÕES

Nº	DATA	DESCRIÇÃO	ASSINATURA
		"AS BUILT"	

LOTUS ENGENHARIA & CONSULTORIA
Rua Orestes Guimarães, 216 - Centro - 89201260 - Joinville - SC
Fone: (47) 3472-0828/9103-0014
jardel@lotusengenharia.com.br

SERVIÇO SOCIAL DO COMÉRCIO
DEPARTAMENTO REGIONAL
SANTA CATARINA
Rua Felipe Schmidt, 785 – Centro – Florianópolis
CEP. 88.010.002 – Fone/Fax: (48) 3251-4800
sesc-sc@sesc-sc.com.br

Projeto

ARQUITETÔNICO

Local: CENTRO DE ATIVIDADES DE JOINVILLE

End.: Rua Itaúpolis, 470 – Bairro América – Joinville/Santa Catarina – 89204-100 Tel: (47) 3433-3100

Obra: BLOCO DA PISCINA TÉRMICA

Conteúdo: PLANTA BAIXA – 2° PAVIMENTO

Proprietário: SERVIÇO SOCIAL DO COMÉRCIO

Resp. técnico

Carimbo e Assinatura

Carimbo e Assinatura

Autor do Projeto

ARQ. Malaura Meurer Reichert
CAU A 50317-7 – SESC/DR-SC/DAF/SPO

Assinatura

Prancha nº: **04**

Co-Autor do Projeto

ARQ. Joel Brizot
CAU A 47285-9

ARQ. Marcelo Farias Rodrigues
CAU A 24938-6

ARQ. Jardel Brizot
CREA 053.726-1

Total: 16

Arquivo	Desenho	Escala	Data
ARQ PISCINA CAJ-FINAL.DWG	JOEL	Indicada	13/10/2017

DATA DE PLOTAGEM: 05/outubro/2015 ********** PENA DE PLOTAGEM: Arquitetônico Lotus.ctb
ARQUIVO: C:\Users\Lotus Engenharia\OneDrive\Trabalhos Lotus Engenharia\Alana Keller\2016\SESC\SESC Joinville\ARQ-PISCINA CAJ-final.dwg
TAMANHO DA PRANCHA:(1070mm x 529mm)