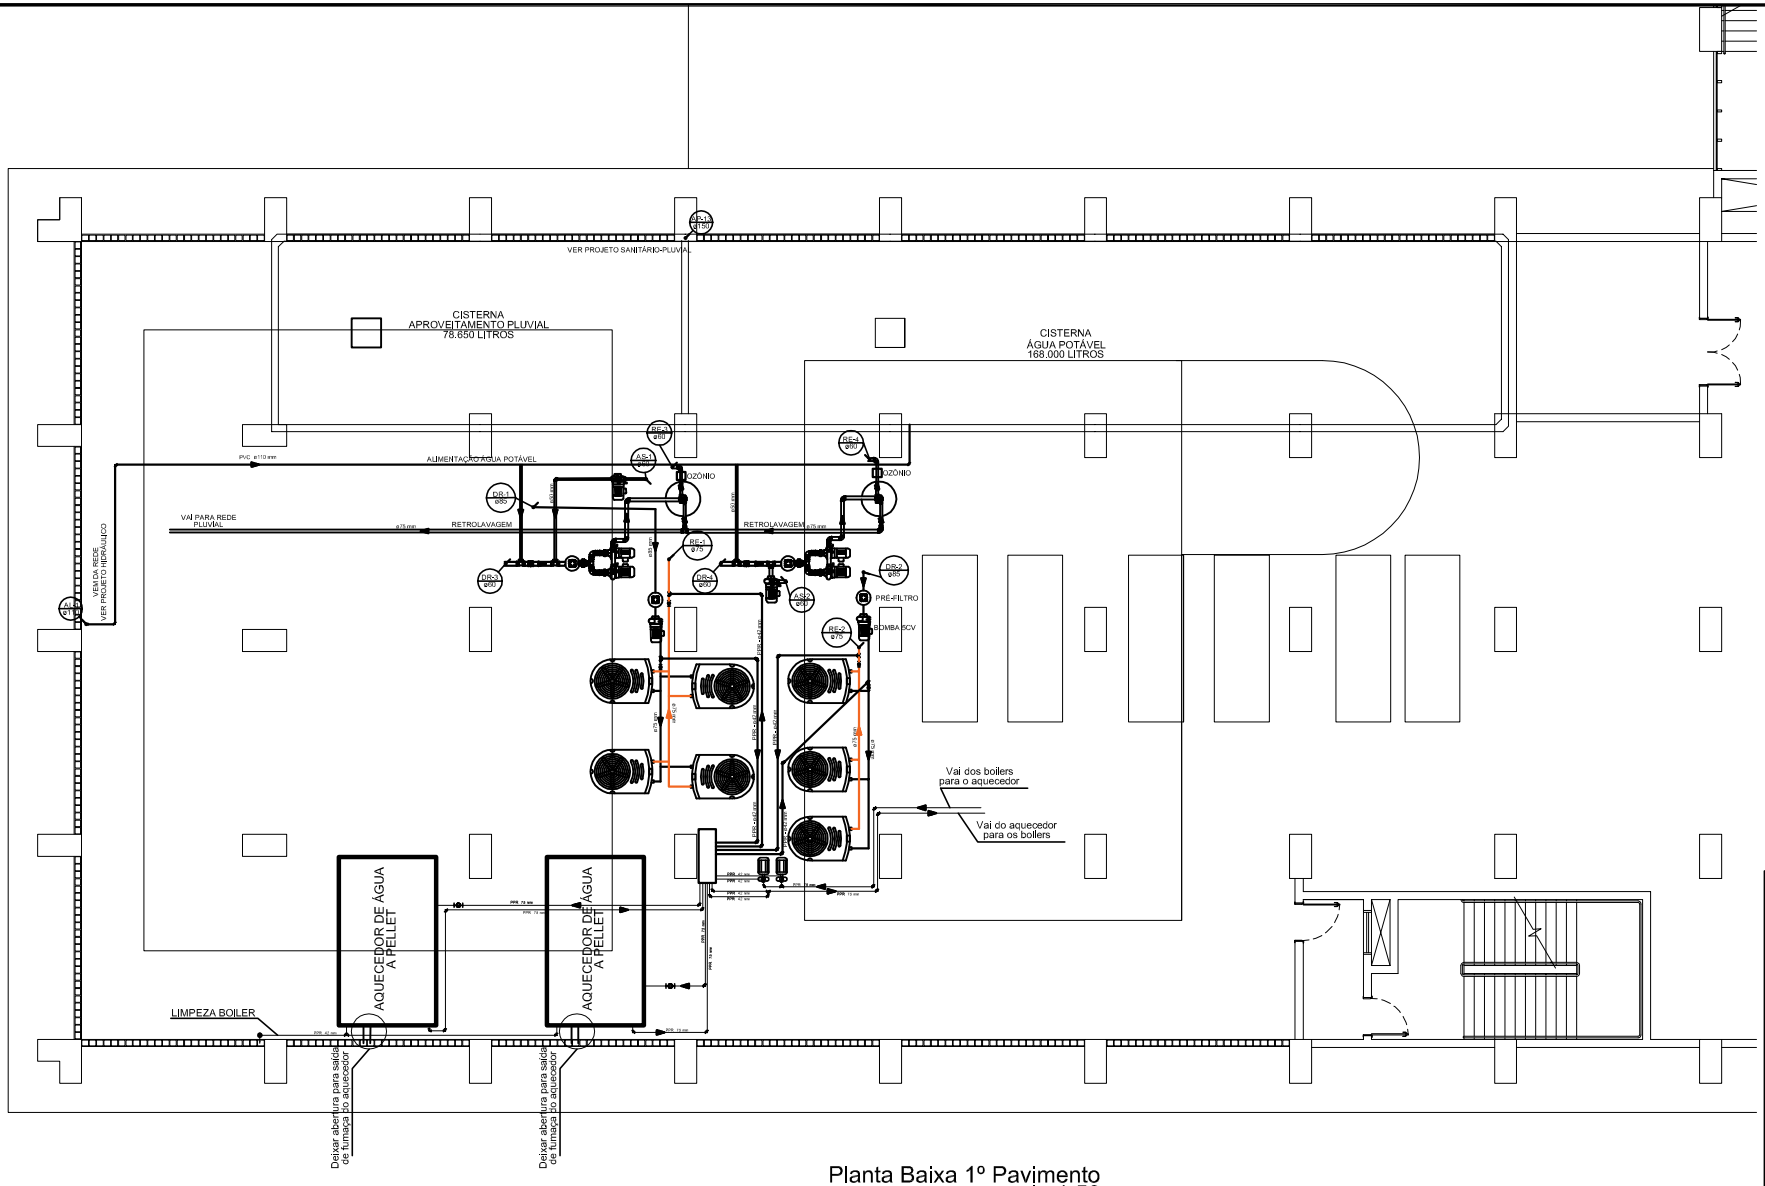


Planta Baixa 1º Pavimento
escala 1:50

CONVENÇÃO

- Coluna Dreno de fundo - nº Diâmetro (mm)
- Coluna Retorno - nº Diâmetro (mm)
- Coluna Aspiração - nº Diâmetro (mm)
- Tubulação água fria em PVC
- Tubulação água quente em PVC
- Tubulação de Aspiração em PVC
- Indicação do Sentido de Escoamento

Nº	DATA	DESCRIÇÃO	RESPONSÁVEL
01	05/10/2016	EMISSÃO INICIAL	PAULA SANDES
02	05/01/2017	ADEQUAÇÃO FILTROS E TUBULAÇÃO DE SOLAR	PAULA SANDES
03	05/01/2018	AS BUILT	TIAGO SANDES

LOTUS ENGENHARIA & CONSULTORIA

SERVIÇO SOCIAL DO COMÉRCIO
DEPARTAMENTO REGIONAL
SANTA CATARINA

Projeto
HIDRÁULICO PISCINA

CENTRO DE ATIVIDADES DE JOINVILLE

Obra
BLOCO DA PISCINA TÉRMICA

Conteúdo
PLANTA BAIXA – 1º PAVIMENTO

Proprietário: SERVIÇO SOCIAL DO COMÉRCIO — Folha: 1 — 1

Autor do Projeto
ENG. Jardel Brisot
CREA/SC 085784-1

01

Co-autor do Projeto
ENG. Paulo Sangoi
CREA/SC 101668-4

03
Rev.

Status: PARA — Escala: Indicada — Data: 20/12/2016