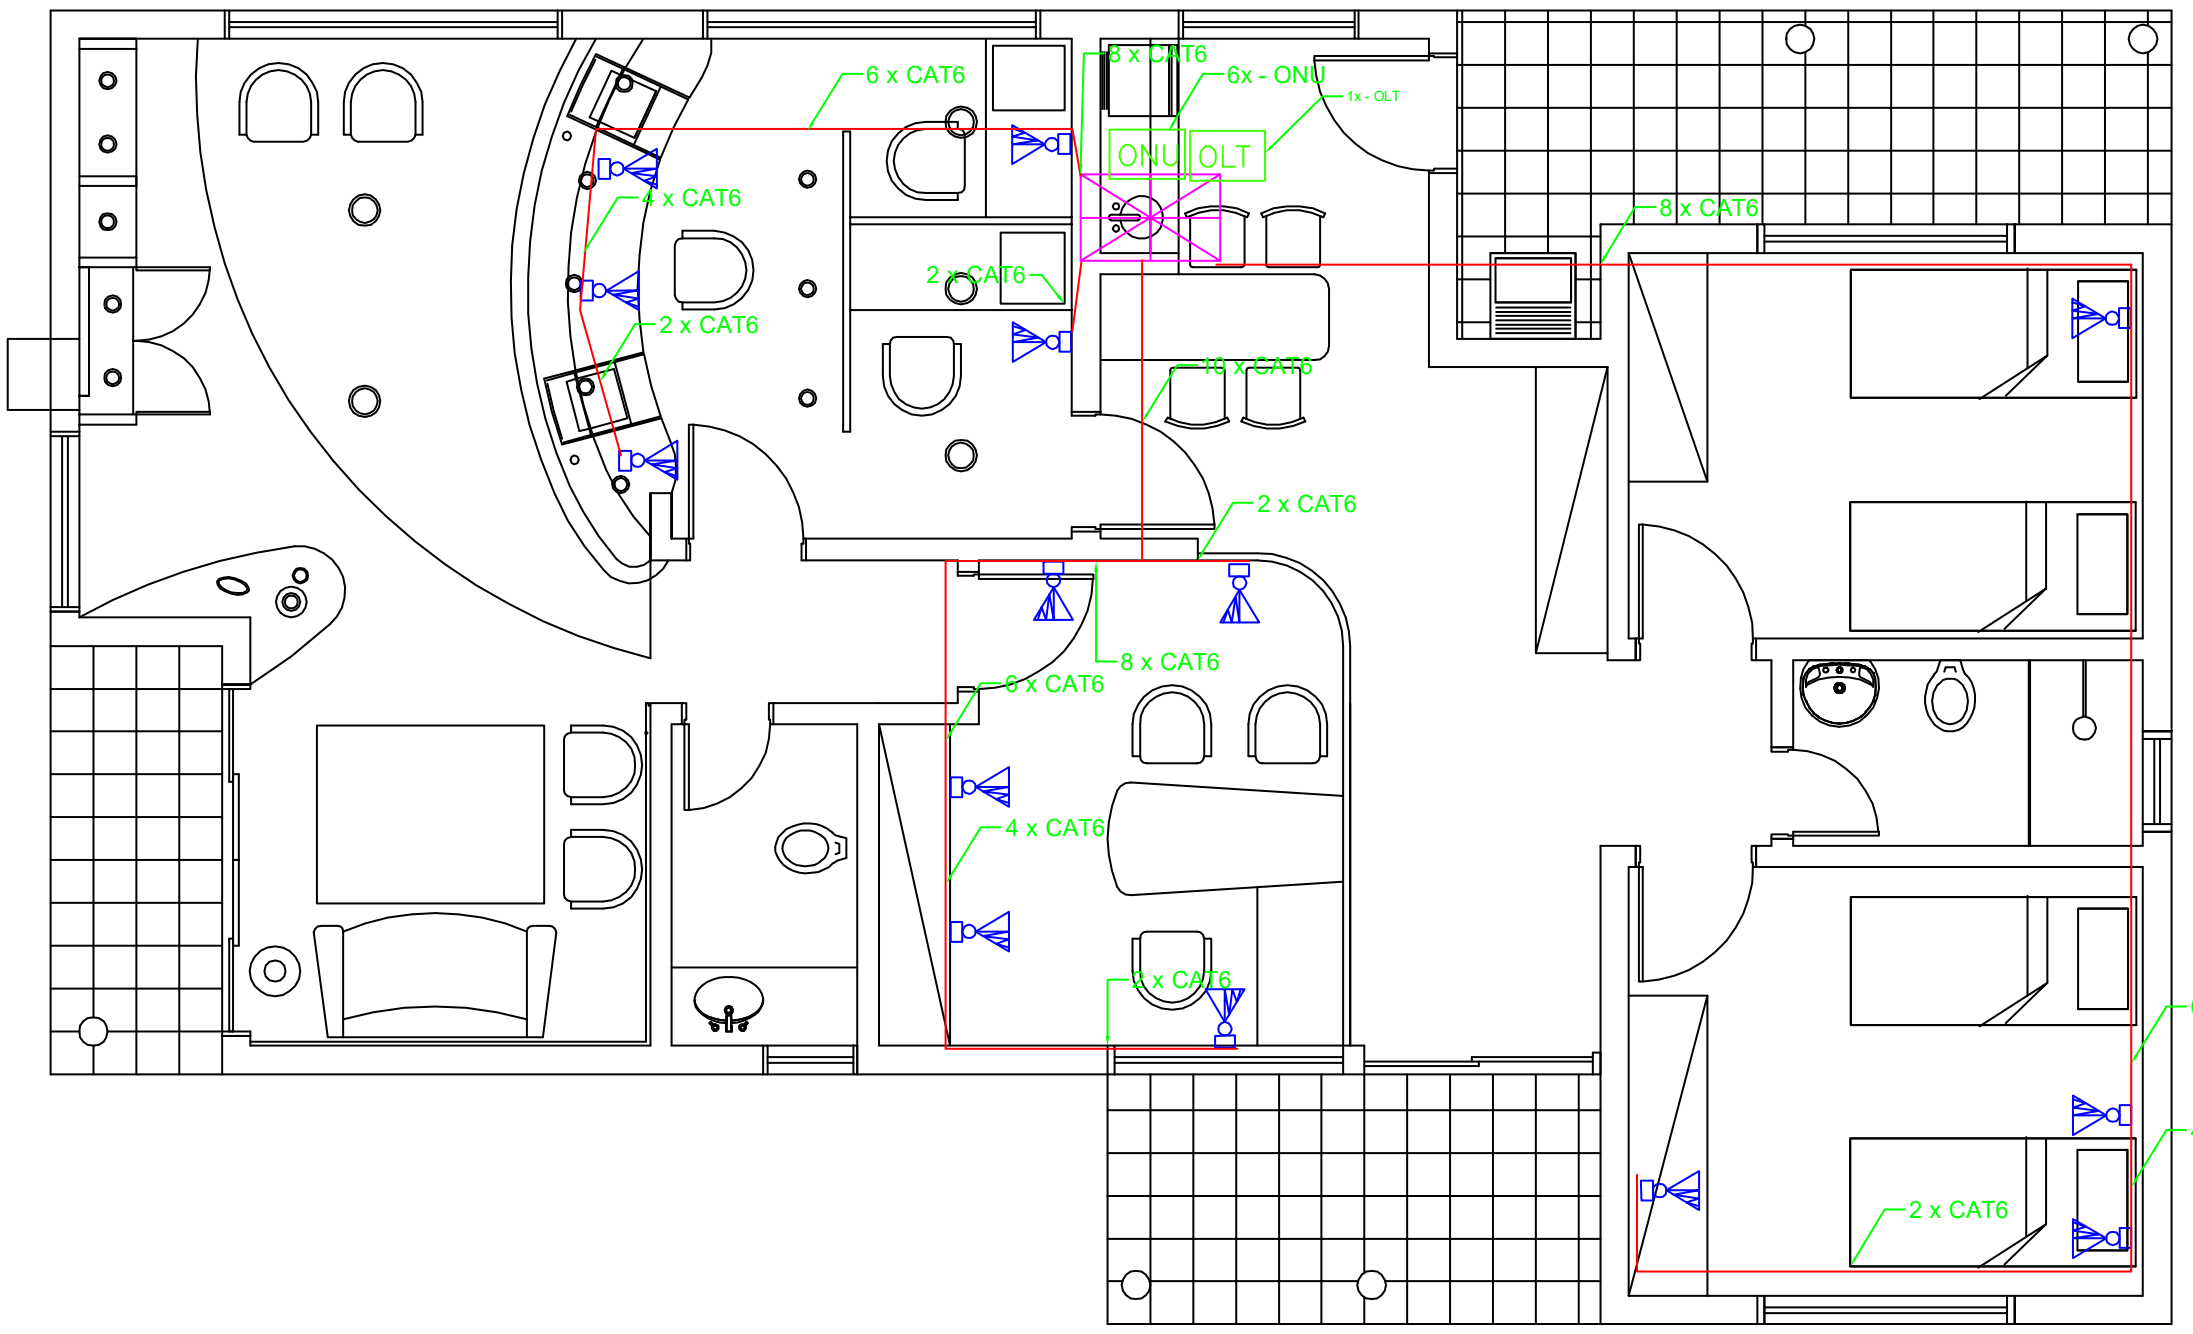


LEGENDA

	PONTO DE TOMADA SIMPLES		PONTO DE DADOS DUPLOS		ELETRODUTO PVC
	PONTO DE TOMADA DUPLO		PONTO DE DADOS SIMPLES		MANGUEIRA CORRUGADA 1"
	PONTO TOMADA ESTABILIZADA SIMPLES		CAIXA PASS 30X30		INFRA EXISTENTE
	PONTO TOMADA ESTABILIZADA DUPLO		PONTO DE DESCIDA		PERFILADO 38X38
	PONTO DE SUBIDA		PONTO AP		ELETROCALHA
					DUTOTEC
					RACK
				OLT	CONCENTRADOR OPTICO
				ONU	MODEM OPTICO
Desenho As-Built					

EMPRESA:	CLIENTE:
OBRA: ADMINISTRATIVO POUSADA SESC	PROJETO: CABEAMENTO ESTRUTURADO
NÍVEL ADMINISTRATIVO	RUA: CIDADE: LAGES
	01 — 01/01
AUTOR DO PROJETO: Responsavel Tecnico	Proprietario
ARQUIVO: Cabeamento_administrativo — ESCALA: 1/125	DATA: 2023 — FORMATO: A1