
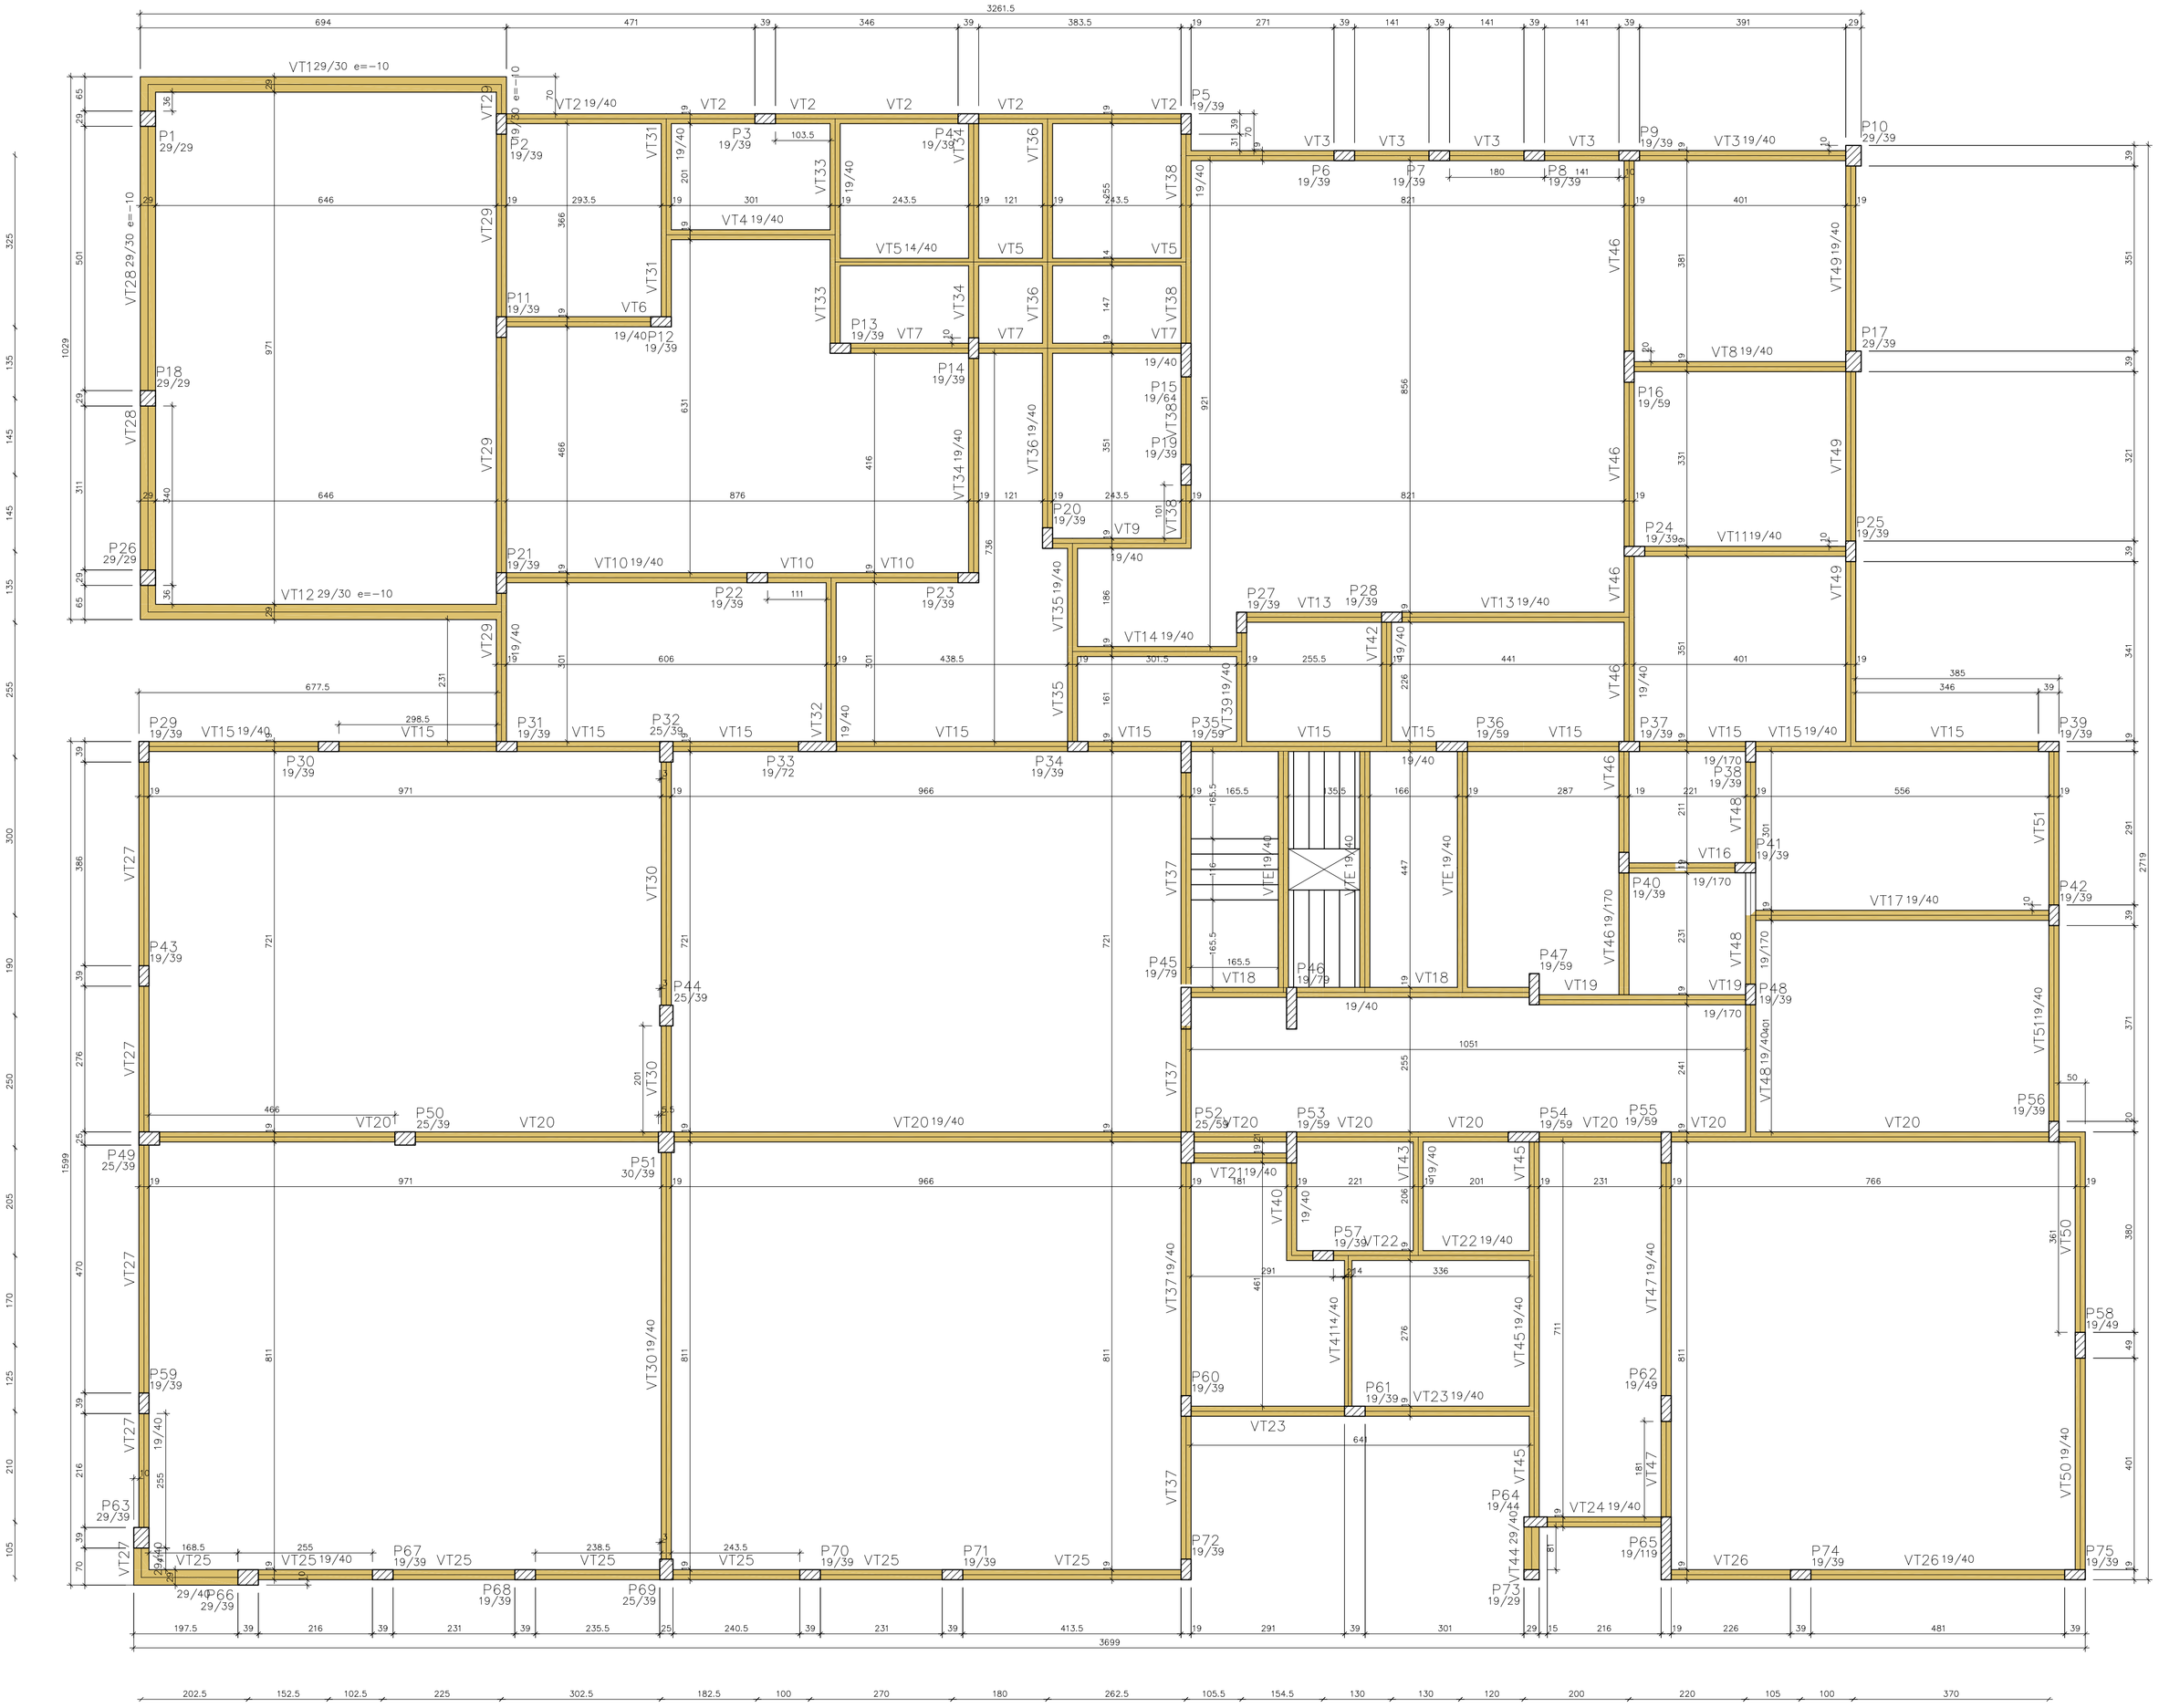


Forma do pavimento TERREO (Nível 10)
escala 1:75

Características dos materiais	
fck (kgf/cm²)	Abatimento (cm)
300	5.00

Dimensão máxima do agregado = 19 mm

DET. DO PISO ARMADO
S/ESC

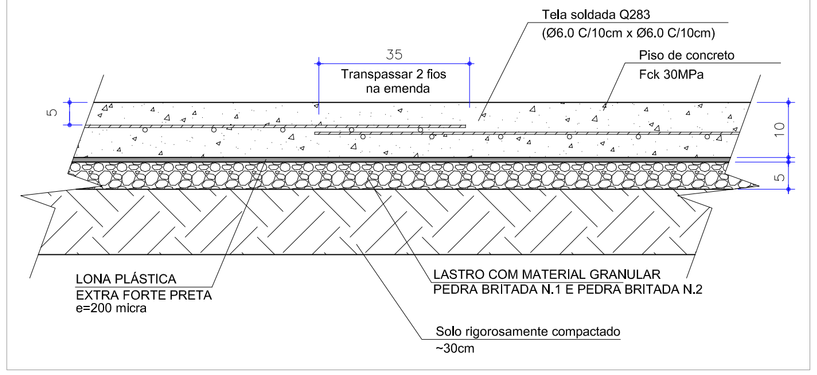

NOTAS
1 - A LAJE ARMADA SOBRE SOLO DEVERÁ TER FCK 30MPA
2 - O TRASPASSE DAS TELAS É DE NO MÍNIMO 35CM
3 - O SOLO DEVE SER COMPACTADO COM SAPO MECÂNICO
4 - EXECUTAR LASTRO DE BRITA COM NO MÍNIMO ESPESSURA DE 5CM
5 - DEVE SER COLOCADA LONA PRETA EXTRA FORTE SOBRE O LASTRO DE BRITA
6 - GARANTIR QUE A ARMADURA FIQUE POSICIONADA NO CENTRO DA LAJE
7 - AS MEDIDAS DEVEM SER CONFERIDAS NO LOCAL
8 - TODA ARMADURA DEVERÁ SER LIMPA COM JATO DE AR E ÁGUA ANTES DA CONCRETAGEM
9 - AS ARMADURAS DEVERÃO SER ESTOCADAS COM PROTEÇÃO A FIM DE EVITAR A CONTAMINAÇÃO DEVIDO AO AMBIENTE AGRESSIVO
10 - NENHUMA CONCRETAGEM PODERÁ SER REALIZADA SEM A PRESENÇA DO ENGENHEIRO.
11 - DEVERÁ SER EXECUTADO A LAJE ARMADA EM TODA A EXTENSÃO DO PROJETO APRESENTADO.
12 - A LAJE ARMADA DEVERÁ PASSAR SOBRE AS VIGAS BALDRAME JÁ EXECUTADAS.
13 - NOS TRECHOS LONGOS, DEVERÁ SER CONSIDERADO ARMADURA DE Ø8,00 C/ 15 NA FERRAGEM NEGATIVA ENTRE PANOS DE LAJES.

REVISÕES

Nº	DATA	DESCRIÇÃO	ASSINATURA
		"AS BUILT"	

SERVIÇO SOCIAL DO COMÉRCIO
DEPARTAMENTO REGIONAL
SANTA CATARINA
Rua Felipe Schmidt, 785 – Centro – Florianópolis
CEP 88.010.002 – Fone/Fax: (48) 3251-4800
sesc-sc@sesc-sc.com.br

Projeto
ESTRUTURAL

Local SESC TUBARÃO
End.: Rua Antônio Hülse, 411 – Dehon – Tubarão/SC

Obra CONSTRUÇÃO NOVO BLOCO

Conteúdo FORMA TERREO

Proprietário: SERVIÇO SOCIAL DO COMÉRCIO
Resp. técnico

Carimbo e Assinatura
Carimbo e Assinatura

Autor do Projeto
ENG. Vicente Parente
CREA 117418-2
Assinatura

Co-Autor do Projeto

Prancha nº **01**
01 *Total*

Arquivo	*Desenho*	*Escala*	*Data*
ESTRUTURAL SESC TUBARÃO - FORMAS - REV01_GIN.DWG	VSP	Indicada	AGOSTO/2023

DATA DE PLOTAGEM: 21/março/2019 ********** PENA DE PLOTAGEM: Monochrome.ctb
ARQUIVO: Z:\01_PROJETOS\07_UO_Tubarão\CC_021_2022_Nova Edificação TUB\Complementares FINAL Ago2022\Estrutural\ESTRUTURAL DWG - REV01\ESTRUTURAL SESC TUBARÃO - FORMAS - REV01_GIN.dwg
TAMANHO DA PRANCHA:(840mm x 594mm)