PLANTA DE LAYOUT - PAV TIPO (x3)

Escala: 1 : 50

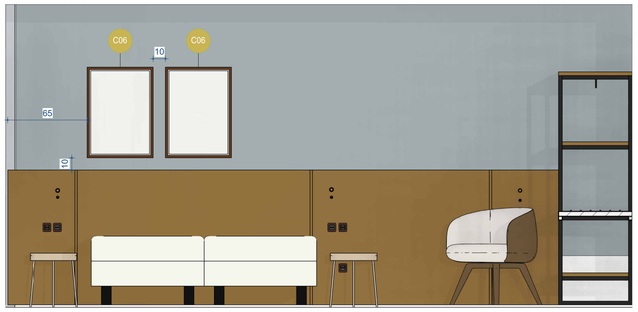

VISTA 01

Escala: 1 : 25

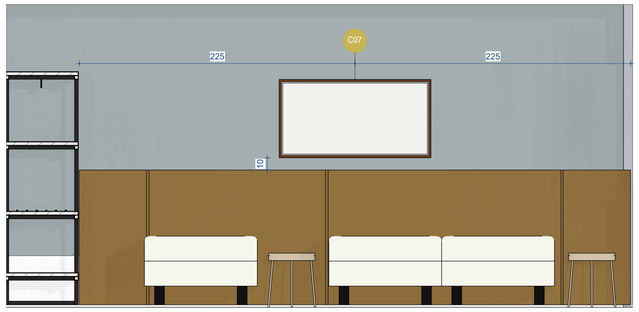

VISTA 03

Escala: 1 : 25

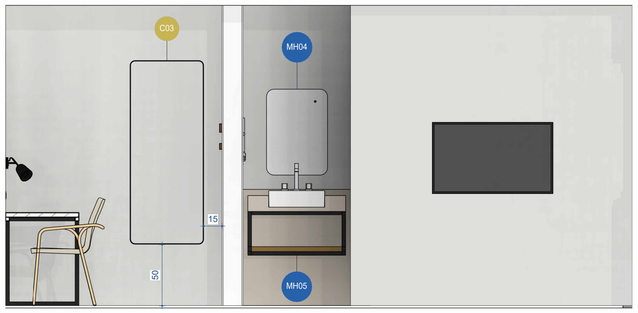

VISTA 02

Escala: 1 : 25

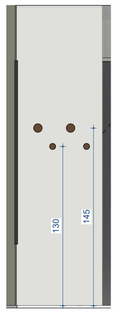

DETALHE GANCHOS

Escala: 1 : 25

MARCENARIA	
CÓD.	DESCRIÇÃO
MH1.1 A	CABECEIRA AMADEIRADA, 450x110cm, TIPO A
MH1.1 B	CABECEIRA AMADEIRADA, 450x110cm, TIPO B
MH1.2 A	CABECEIRA AMADEIRADA, 425x110cm, TIPO A
MH1.2 B	CABECEIRA AMADEIRADA, 425x110cm, TIPO B
MH02	MESA ESCRIVANINHA
MH03	ARARA MDF E METALON
MH05	MÓVEL APOIO PIA
MH04	ESPELHO COM LED
MH1.3	CABECEIRA AMADEIRADA EM 'L', 250x150x110cm

MOBILIÁRIO SOLTO	
CÓD.	DESCRIÇÃO
C01	CADEIRA DE MADEIRA
C02	POLTRONA
C03	ESPELHO RETANGULAR COM MOLDURA PRETA
C04	MESA LATERAL (46x46x47cm)
C05	GANCHOS CABIDEIROS
C06	QUADRO QUADRADO, 40x40cm
C07	QUADRO RETANGULAR, 100x40cm
C08	ESPELHO ARTICULADO DE AUMENTO DUPLA FACE

CARIMBO:

REVISÕES:

Nº	DATA:	DESCRIÇÃO:	ASSINATURA:
		"AS BUILT"	

SERVIÇO SOCIAL DO COMÉRCIO
DEPARTAMENTO REGIONAL
SANTA CATARINA
Rua Felipe Schmidt, 785 – Centro – Florianópolis
CEP 88.010.002 – Fone/Fax: (48) 3251-4800
sesc-sc@sesc-sc.com.br

Projeto: **EXECUTIVO**

Local: HOTEL SESC BLUMENAU

End: Rua Udo Deeke, 1330 – Salto do Norte – 89065-100 – Blumenau

Obra: REFORMA HOSPEDAGEM – HOTEL SESC BLUMENAU

Código de referência na Implantação

Código do Imóvel | Tipo de Construção | Uso

Conteúdo: PLANTA MOBILIÁRIO E VISTAS INTERNAS

Proprietário: | Resp. técnico:

Carimbo e Assinatura: Serviço Social do Comércio – SESC
DIRETOR REGIONAL

Carimbo e Assinatura

Co-Autor do Projeto

Prancha nº **01**

ARQ. Victória S. Gonçalves
CAU A289789-0

Assinatura

Co-Autor do Projeto

Total

Área Registrada:	Área Total:	Desenho	Escala	Data
Área Ampliar:		VICTÓRIA	Indicada	28/04/2026

DATA DE PLOTAGEM: 28/04/2026 08:56:39
ARQUIVO: Z:\01_PROJETOS\10_HS_Blumenau\23_Mobiliário Bloco Hospedagem – TAMANHO DA PRANCHA (A1): 594mm x 841 mm
2026\2_EXECUTIVO\1_RVT\HSBLU_MOB_Hospedagem_01_R01.rvt